



Fundusze Europejskie – dla rozwoju Polski Wschodniej

URZĄD MARSZAŁKOWSKI
WOJEWÓDZTWA PODLASKIEGO
w Białymstoku
15-888 Białystok
ul. Kard. S. Wyszyńskiego 1

Białystok, dnia 29.09.2016 r.

MD Polska Sp z o.o.

DSI-V.052.4.44.2016

Dotyczy: Regulacji z przebudową i pogłębieniem, odmuleniem rzeki Czarna Hańcza w Suwałkach.

W oparciu o przedstawiony rysunek z zakresem planowanych robót i dokumentację powykonawczą SSPW WP, Urząd Marszałkowski Województwa Podlaskiego uzgadnia planowany zakres prac hydrotechnicznych w miejscu przejścia SSPW WP pod dnem rzeki Czarna Hańcza Suwałkach z poniższymi warunkami:

1. Przed wykonaniem umocnienia koryta rzeki palikami drewnianymi o średnicy 10 cm i długości 150 cm, lokalizowanymi w ilości 3 szt. na 1 mb, w oparciu o słupki lokalizacyjne i znaczniki elektromagnetyczne EMS dokonać odkrycia rurociągu SSPW W (4 rury HDPE 40 mm w rurze osłonowej 140 mm) z kablami światłowodowymi w celu dokładnego wyznaczenia linii przebiegu sieci światłowodowej pod dnem rzeki i zweryfikowania głębokości jej ułożenia.
2. W linii przebiegu SSPW WP pod dnem rzeki nie lokalizować palików umacniających.
3. Przy pracach zachować ostrożność w celu uniknięcia uszkodzenia sieci SSPW WP.
4. Poinformować UMWP Departament Społeczeństwa Informacyjnego o realizacji z wyprzedzeniem min. 14 dni.

Za ewentualne spowodowanie uszkodzeń SSPW WP w trakcie prowadzenia prac odpowiedzialność ponosić będzie wykonawca robót.

Informujemy, iż gwarantem dla wskazanej relacji SSPW jest Konsorcjum firm: KT Corporation, WPRT S.A, Daewoo, Biatel Telekomunikacji S.A. , 03-872 Warszawa, ul. Zabraniecka 8, e-mail:dariusz@wprt.com.pl, tel: 225 940 100, fax 225 940 110

Z poważaniem

BIUREK FORA
Departament Społeczeństwa Informacyjnego


Tomasz Stelmaszek

PRZEKRÓJ NR 12a




km 69+934

skala 1:100

[rzędne w mnpm]

BRZEG PRAWY

BRZEG LEWY

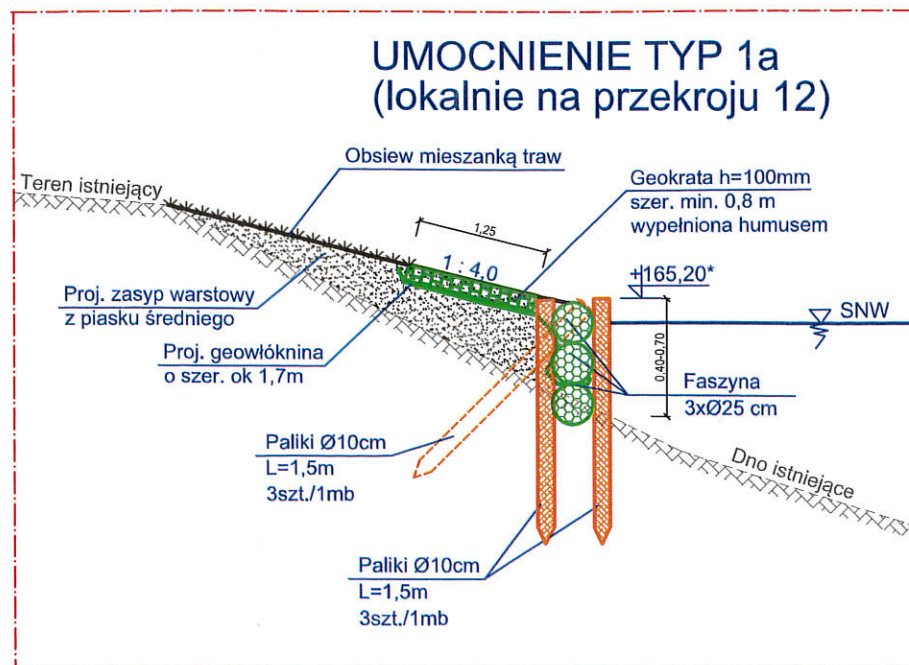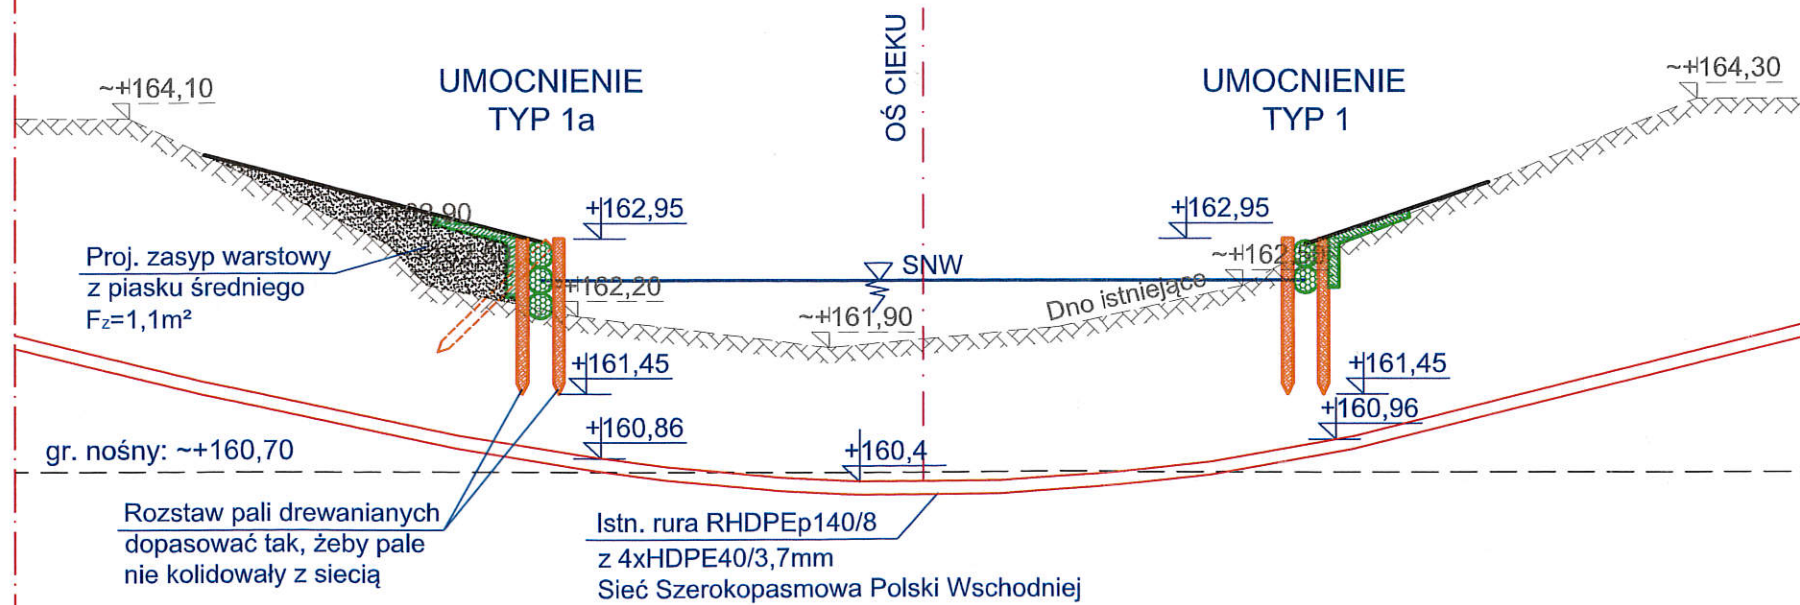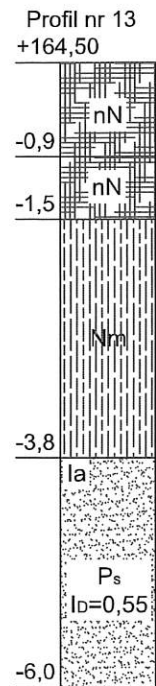

Załącznik do uzgodnienia nr 051-V.052.4.49.2016
z dnia 2016-09-29

z-ca DYREKTORA

mgr inż. Stelmaszek


MD Polska Sp. z o.o.
Kazimierska 1/13
71-043 Szczecin
tel. (091) 81 82 664
fax. (091) 81 82 664

inwestor / adres :
Miasto Suwałki, 16-400 Suwałki,
ul. A. Mickiewicza 1

projekt / obiekt :
GRUNTOWNA "KONSERWACJA STOPY SKARPY" RZeki CZARNA HAŃCZA NA
ODCINKU OD MOSTU W ULICY A. MICKIEWICZA DO MOSTU W ULICY T.
KOŚCIUSZKI, WRAZ Z ODMULENIEM DŃA RZeki, W MIEŚCIE SUWAŁKI W
RAMACH ZADANIA "OPRACOWANIE KOMPLETNEJ DOKUMENTACJI
TECHNICZNEJ ZAGOSPODAROWANIA ZIELENI PARKOWEJ, USŁUG
SPORTOWYCH, TERENÓW DRÓG PUBLICZNYCH ORAZ KOMUNIKACJI
ROWEROWEJ UJĘTYCH W MIEJSCOWYM PLANIE ZAGOSPODAROWANIA
TERENU OGRANICZONEGO ULICAMI T. KOŚCIUSZKI, A. MICKIEWICZA ORAZ
RZEKĄ CZARNĄ HAŃCZĄ W SUWAŁKACH".
ETAP 8

adres inwestycji :
dz. nr 11311/2, 11311/1, 11019 obr. 06 w Suwałkach

rysunek / temat / treść :
**Przekroje poprzeczne
Przekrój nr 12a**

autor / projektant imię i nazwisko podpis :
mgr inż. Paweł Sawicki
upr. nr ZAP/0007/POOK/11
spec. konstrukcyjno-budowlana
do proj. bez ograniczeń

opracował:
mgr inż. Paweł Markowski
upr. nr ZAP/0081/POOT/10
spec. telekomunikacyjna

faza : PB
skala : 1:100
branża : HYDROTECHNIKA
data : WRZESIEŃ 2016
rys. nr : 3.6

PRAWA AUTORSKIE ZASTRZEŻONE
Przedmiotowy projekt / utwór architektoniczny jest chroniony prawem autorskim
zgodnie z art.1 i następnymi Ustawy o Prawie Autorskim i Prawach Pokrewnych
z dn. 4 lutego 1994 roku (DU nr 24 poz.83 z 23 lutego 1994 r.)