



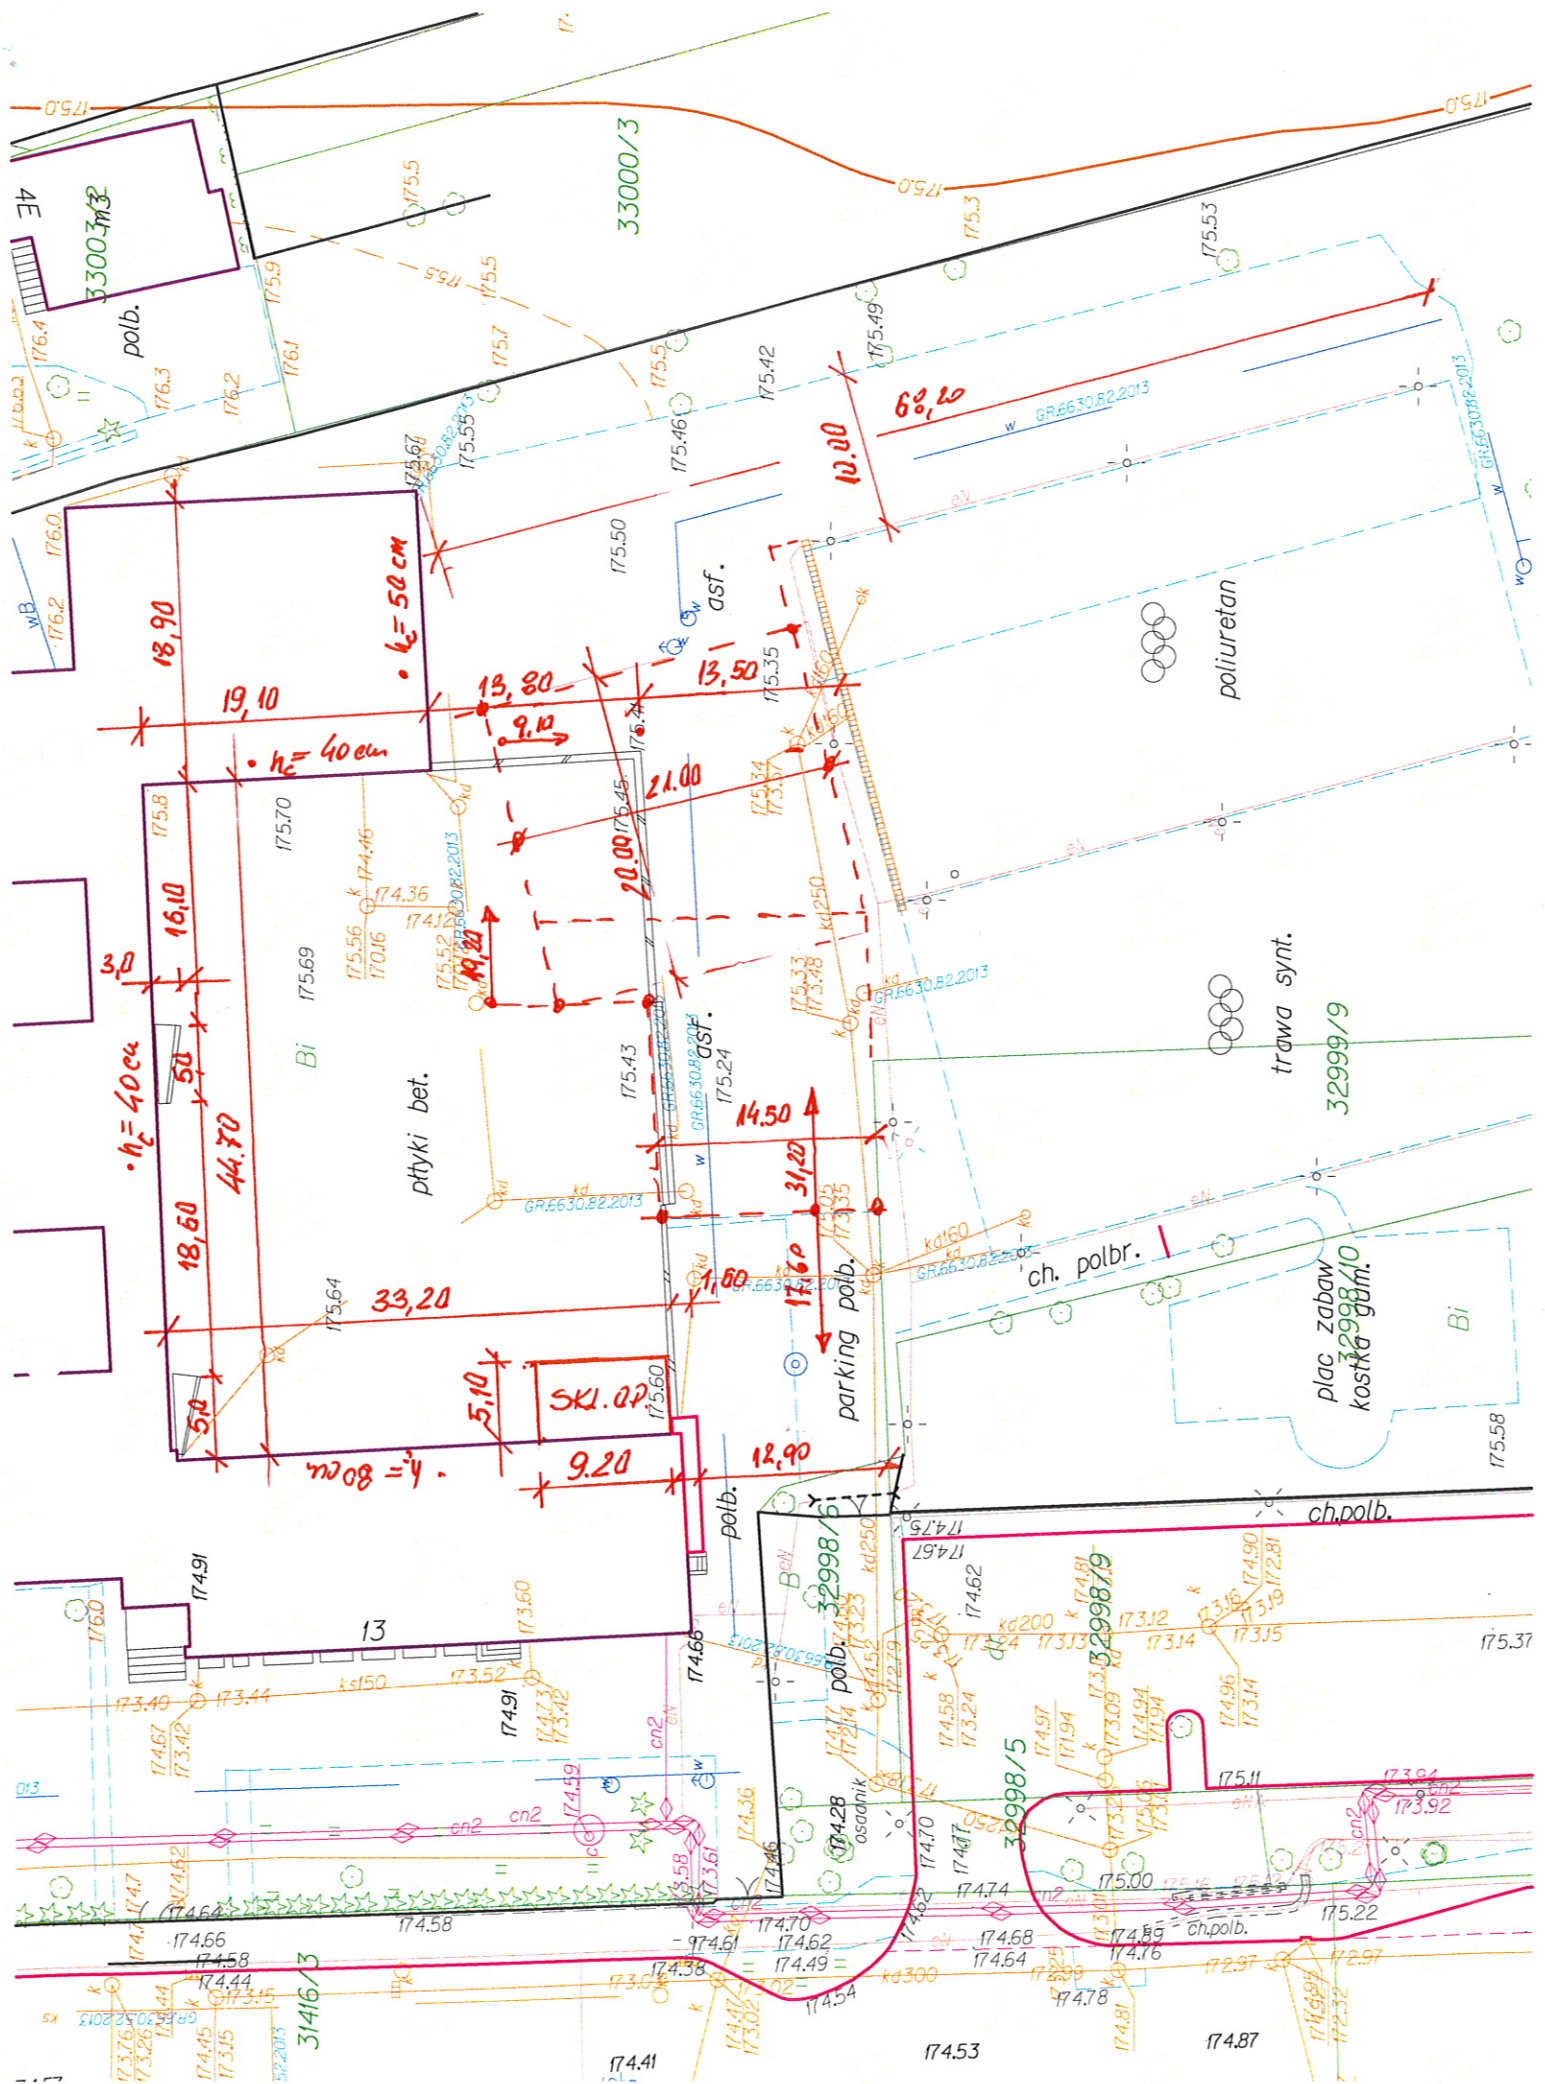

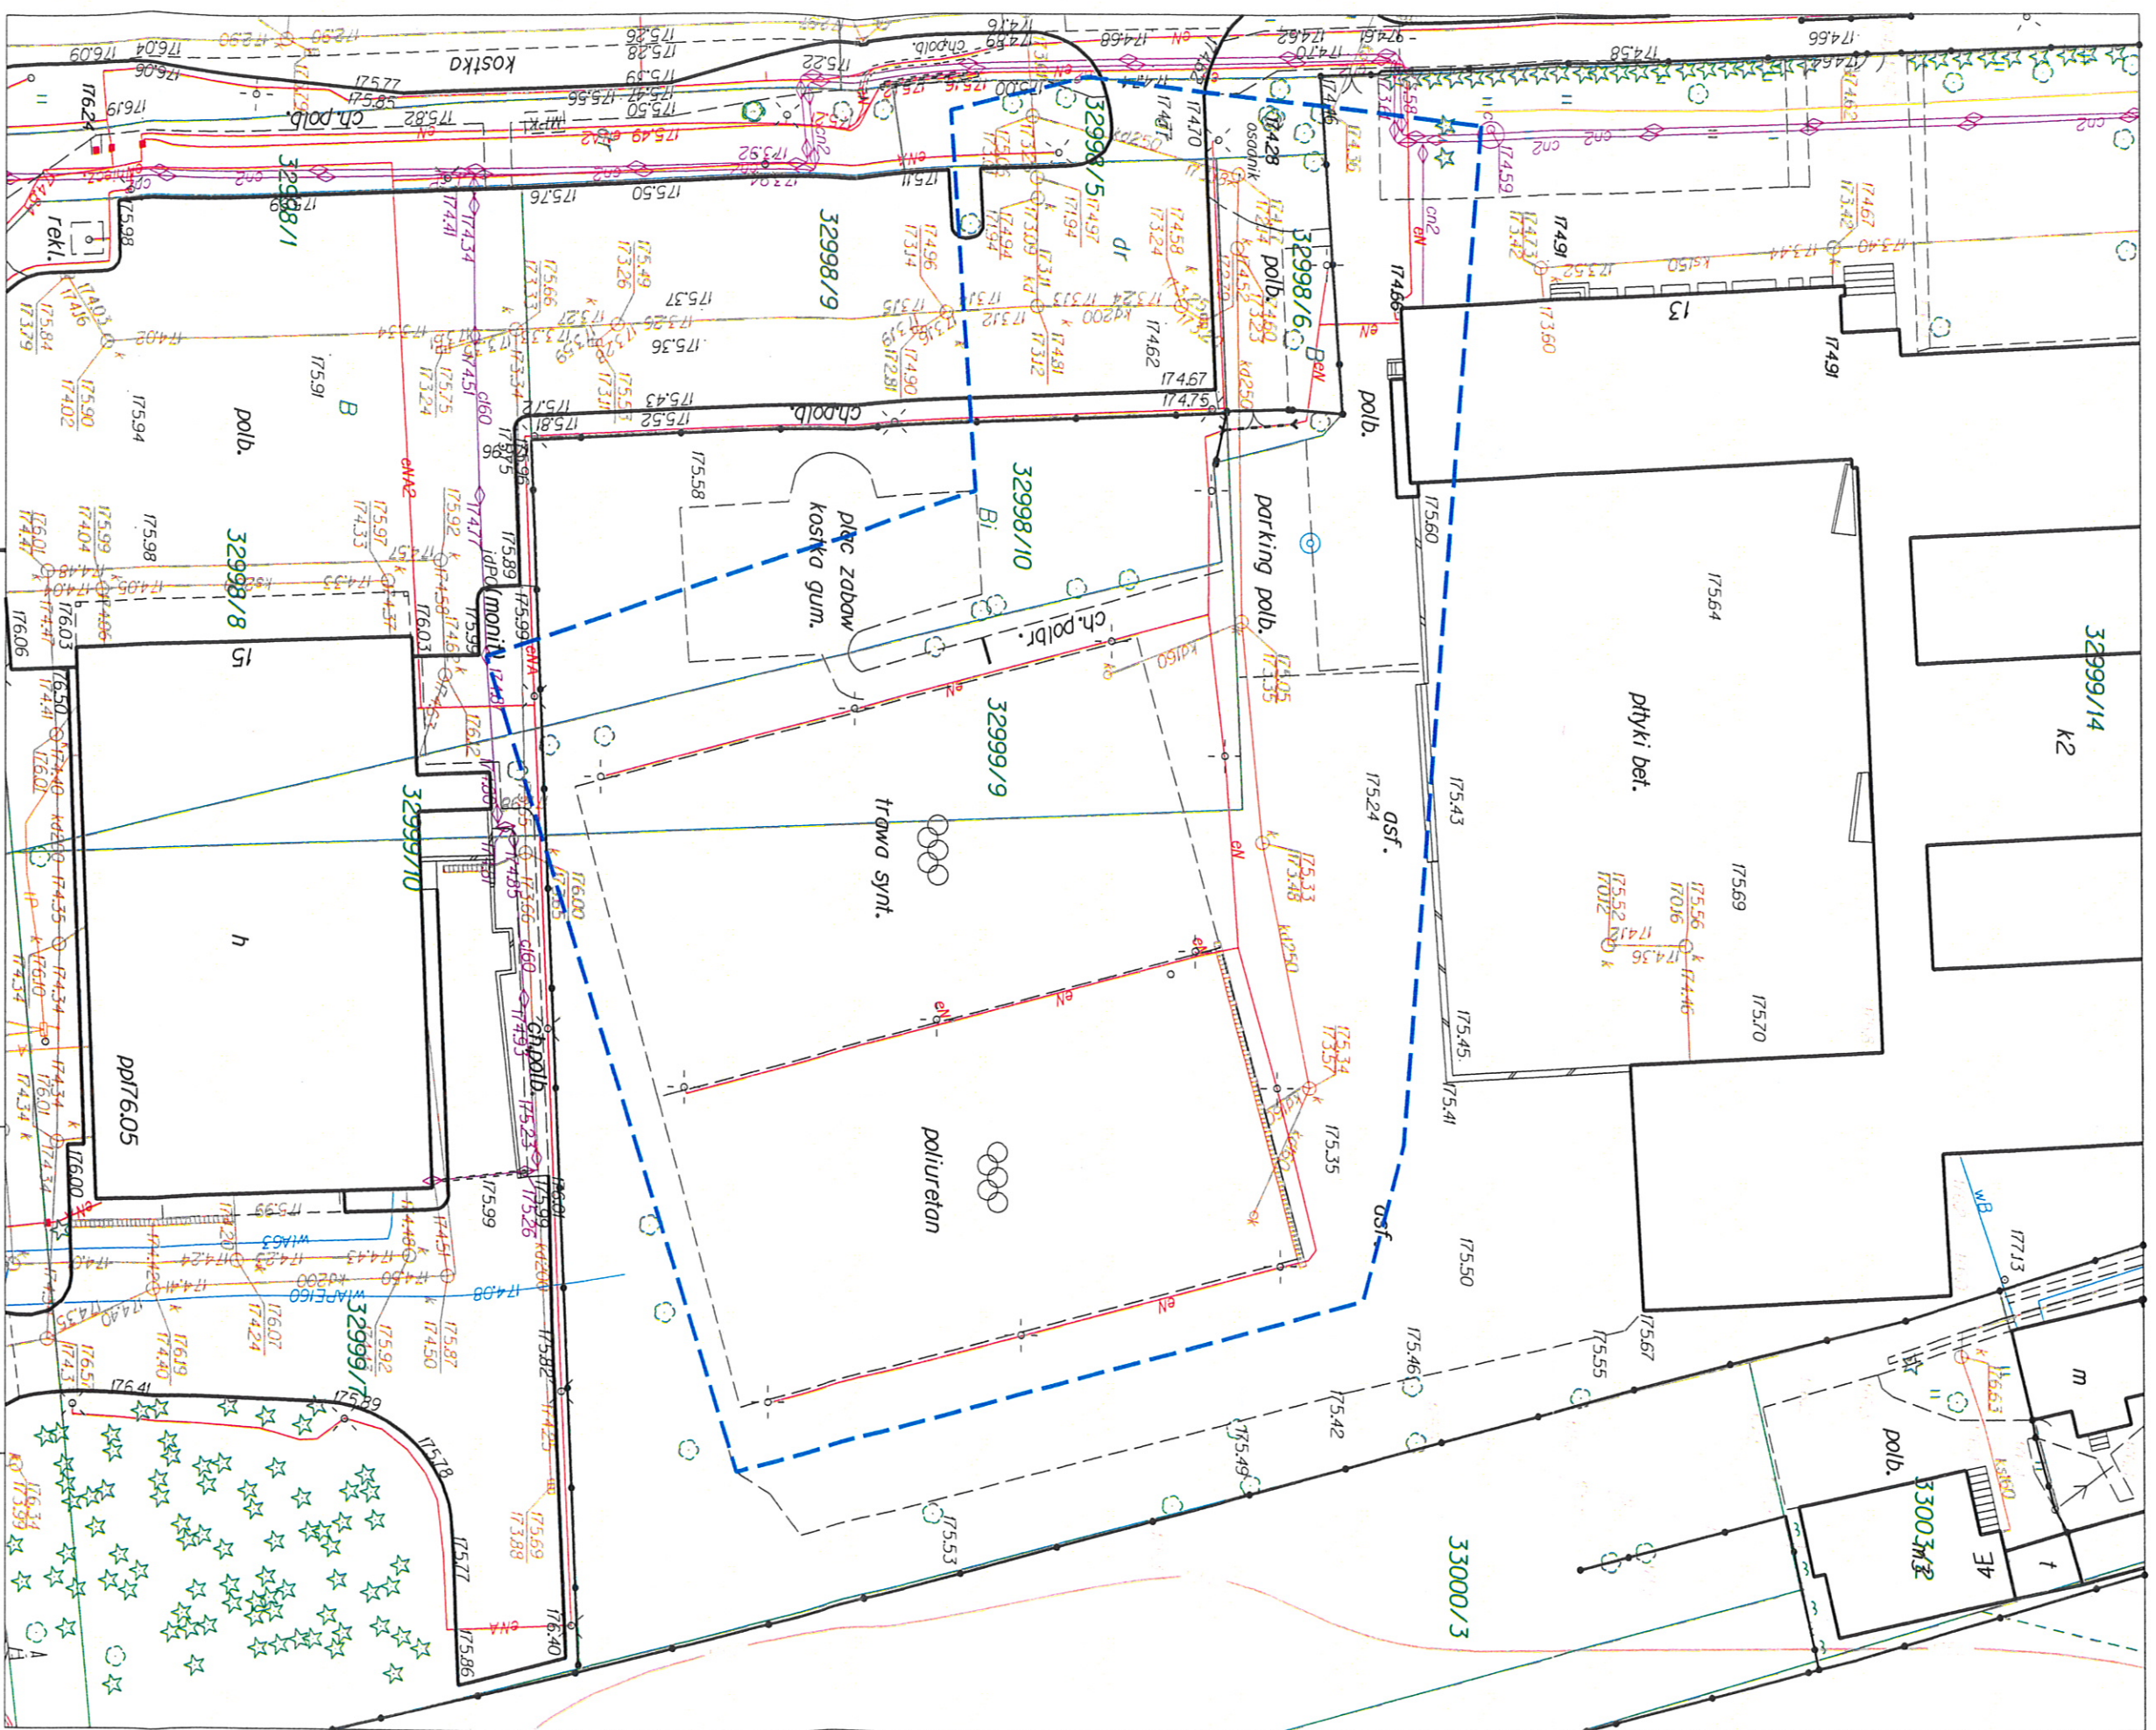

MAPA INWENTARYZACJI POWYKONAWCZEJ

Miejscowość		Swętki	
Jednostka ewidencyjna	identyfikator	206301.J	M. Suwarki
Obiekt ewidencyjny	identyfikator	206301.109	Obiekt nr 09
Nazwa układu współrzędnych	prostopadłych płaskich	2000/8	USŁUGI GEODEZYJNE
Ulica	wojska polskiego	Konstytucji 60	ul. Mickiewicza 11, tel. (87) 563-06-09
Nr działki	32999/9		P 844-1104-58-46

skala mapy 1:500


Wykonano zgodnie z opinia ZUD nr GR663082.2013 z rozbieżnościami w zakresie inwestora dotyczącymi sieci Kd i oświetlenia en

GEODETA UPRAWNIENY
Upr. Nr 8105

mgr inż. Grzegorz Wiśniewski
16-429 Raczków, ul. Młocińska 2

URZĄD MIEJSKI W SUWARKACH
GEODEZJA I KARTOGRAFIA
Suwarki, dnia 23.10.2013
mgr inż. Grzegorz Wiśniewski
inżynier geodezyjny, podpisany

TARAS PRZY SZKOLE PODSTAWOWEJ NR 4 W SUWAŁKACH - projekt koncepcyjny

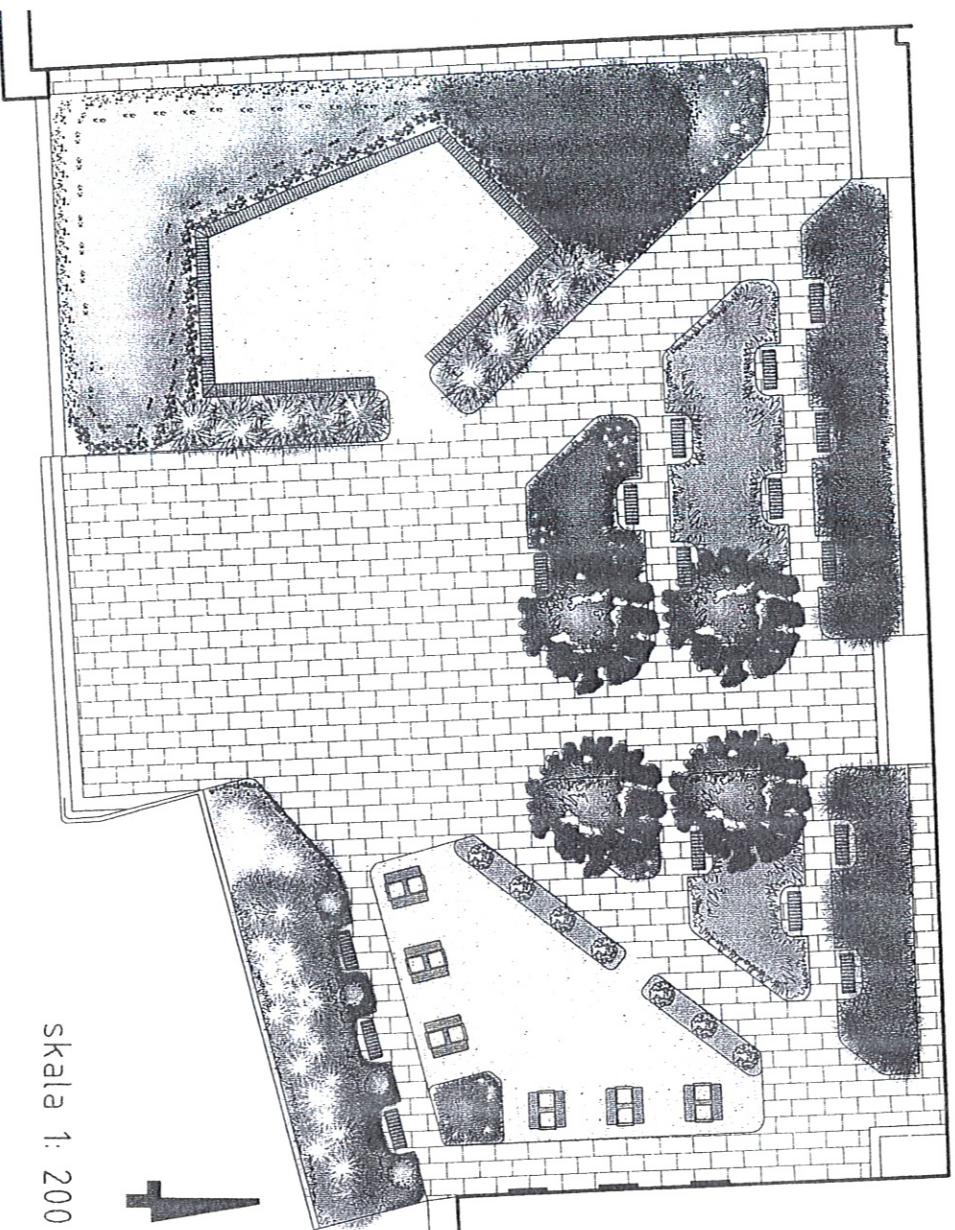

skala 1: 200

Legenda:

-  drzewo liściaste
-  krzew liściasty
-  grupa krzewów liściastych
-  ławka
-  stoliki do gier planszowych
-  -- tablice do rysowania
-  --- budynek szkoły
-  nawierzchnia z kostki betonowej
-  nawierzchnia z kruszywa

INSPEKTOR NADZORU


11.03.2014 Barczewski
mgr bud. w spec. Konstr. budowlane i inżynierskie


Szkoła Podstawowa nr 4
im. ks. Kazimierza Aleksandra Hlamszonia
w Suwałkach
16-400 Suwałki, ul. Wojska Polskiego 13
tel. 87 566 21 01
NIP 844-12-22-001 REGON 000720208

DYREKTOR
Szkoły Podstawowej nr 4
im. ks. Kazimierza Aleksandra Hlamszonia
w Suwałkach

mgr Jolanta Kowalkowska

wykonała: inż. arch. Kinga Karolina Kuttas

7

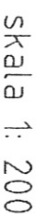

wykonana: inż. arch. kraj. Kinga Karolina Kitlas

k - kanalizacja

d) jednogatunkowych projektowanych



im. ks. Kazimierza Aleksandra


mgr Jolanta Nowakowska

TARAS PRZY SZKOLE PODSTAWOWEJ NR 4 W SUWAŁKACH - projekt koncepcyjny

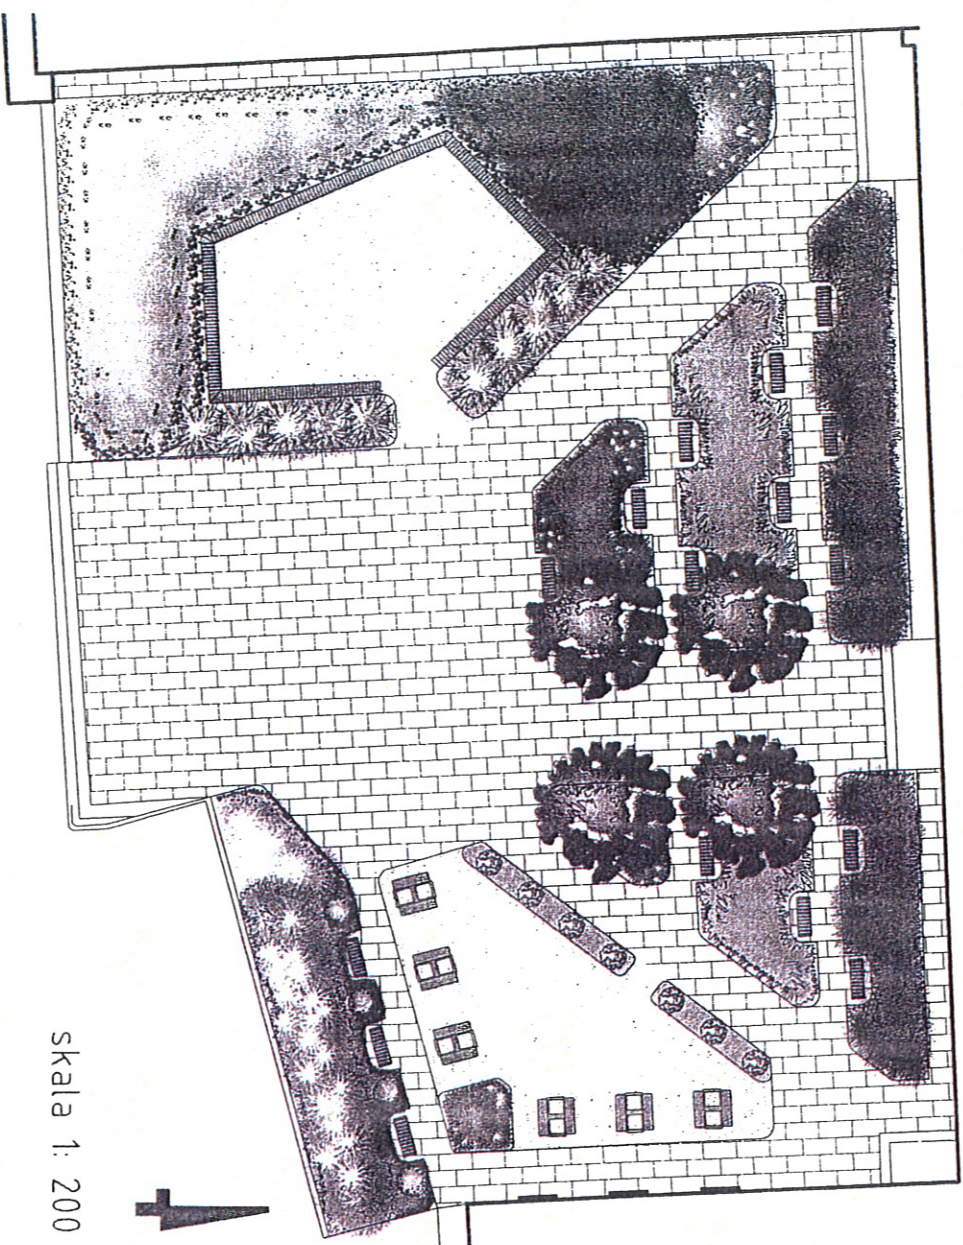

skala 1: 200

Legenda:

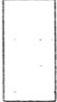-  drzewo liściaste
-  krzew liściasty
-  grupa krzewów liściastych
-  trawa
-  stoliki do gier planszowych
-  -- -- tablice do rysowania
-  --- budynek szkoły
-  nawierzchnia z kostki betonowej
-  nawierzchnia z kruszywa

INSPEKTOR NADZORU

Szkoła Podstawowa nr 4
im. ks. Kazimierza Aleksandra Hamszczyńskiego
w Suwałkach
16-400 Suwałki, ul. Wojska Polskiego 13
tel. 87 566 31 01
NIP 844-12-22-001 REGON 000720208

DYREKTOR

Szkoły Podstawowej nr 4
im. ks. Kazimierza Aleksandra Hamszczyńskiego
w Suwałkach
mgr Jolanta Kowalska


wykonała: inż. arch. Kinga Karolina Kiliś

22.01.2014

11.03.2014

upr. bud. w opoc. konsultacje budowlane i inżynierskie

1000

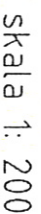

grupa krzewów liściastych
jednogatunkowych projektowanych

— budynek szkoły

k - kanalizacja

11

wykonana: inż. arch. kraj. Kinga Karolina Kitlas


Szkoła Podstawowa nr 4
im. ks. Kazimierza Aleksandra Hamersznia
w Suwałkach
16-400 Suwałki, ul. Wojska Polskiego 13
tel. 87 566 21 01
NIP 844-12-22-001
REGON 000720208

DYREKTOR
Szkoły Podstawowej nr 4
im. k. Kazimierza Aleksandra Hamersztina
w Suwałkach

mgr Joanna Nowakowska

