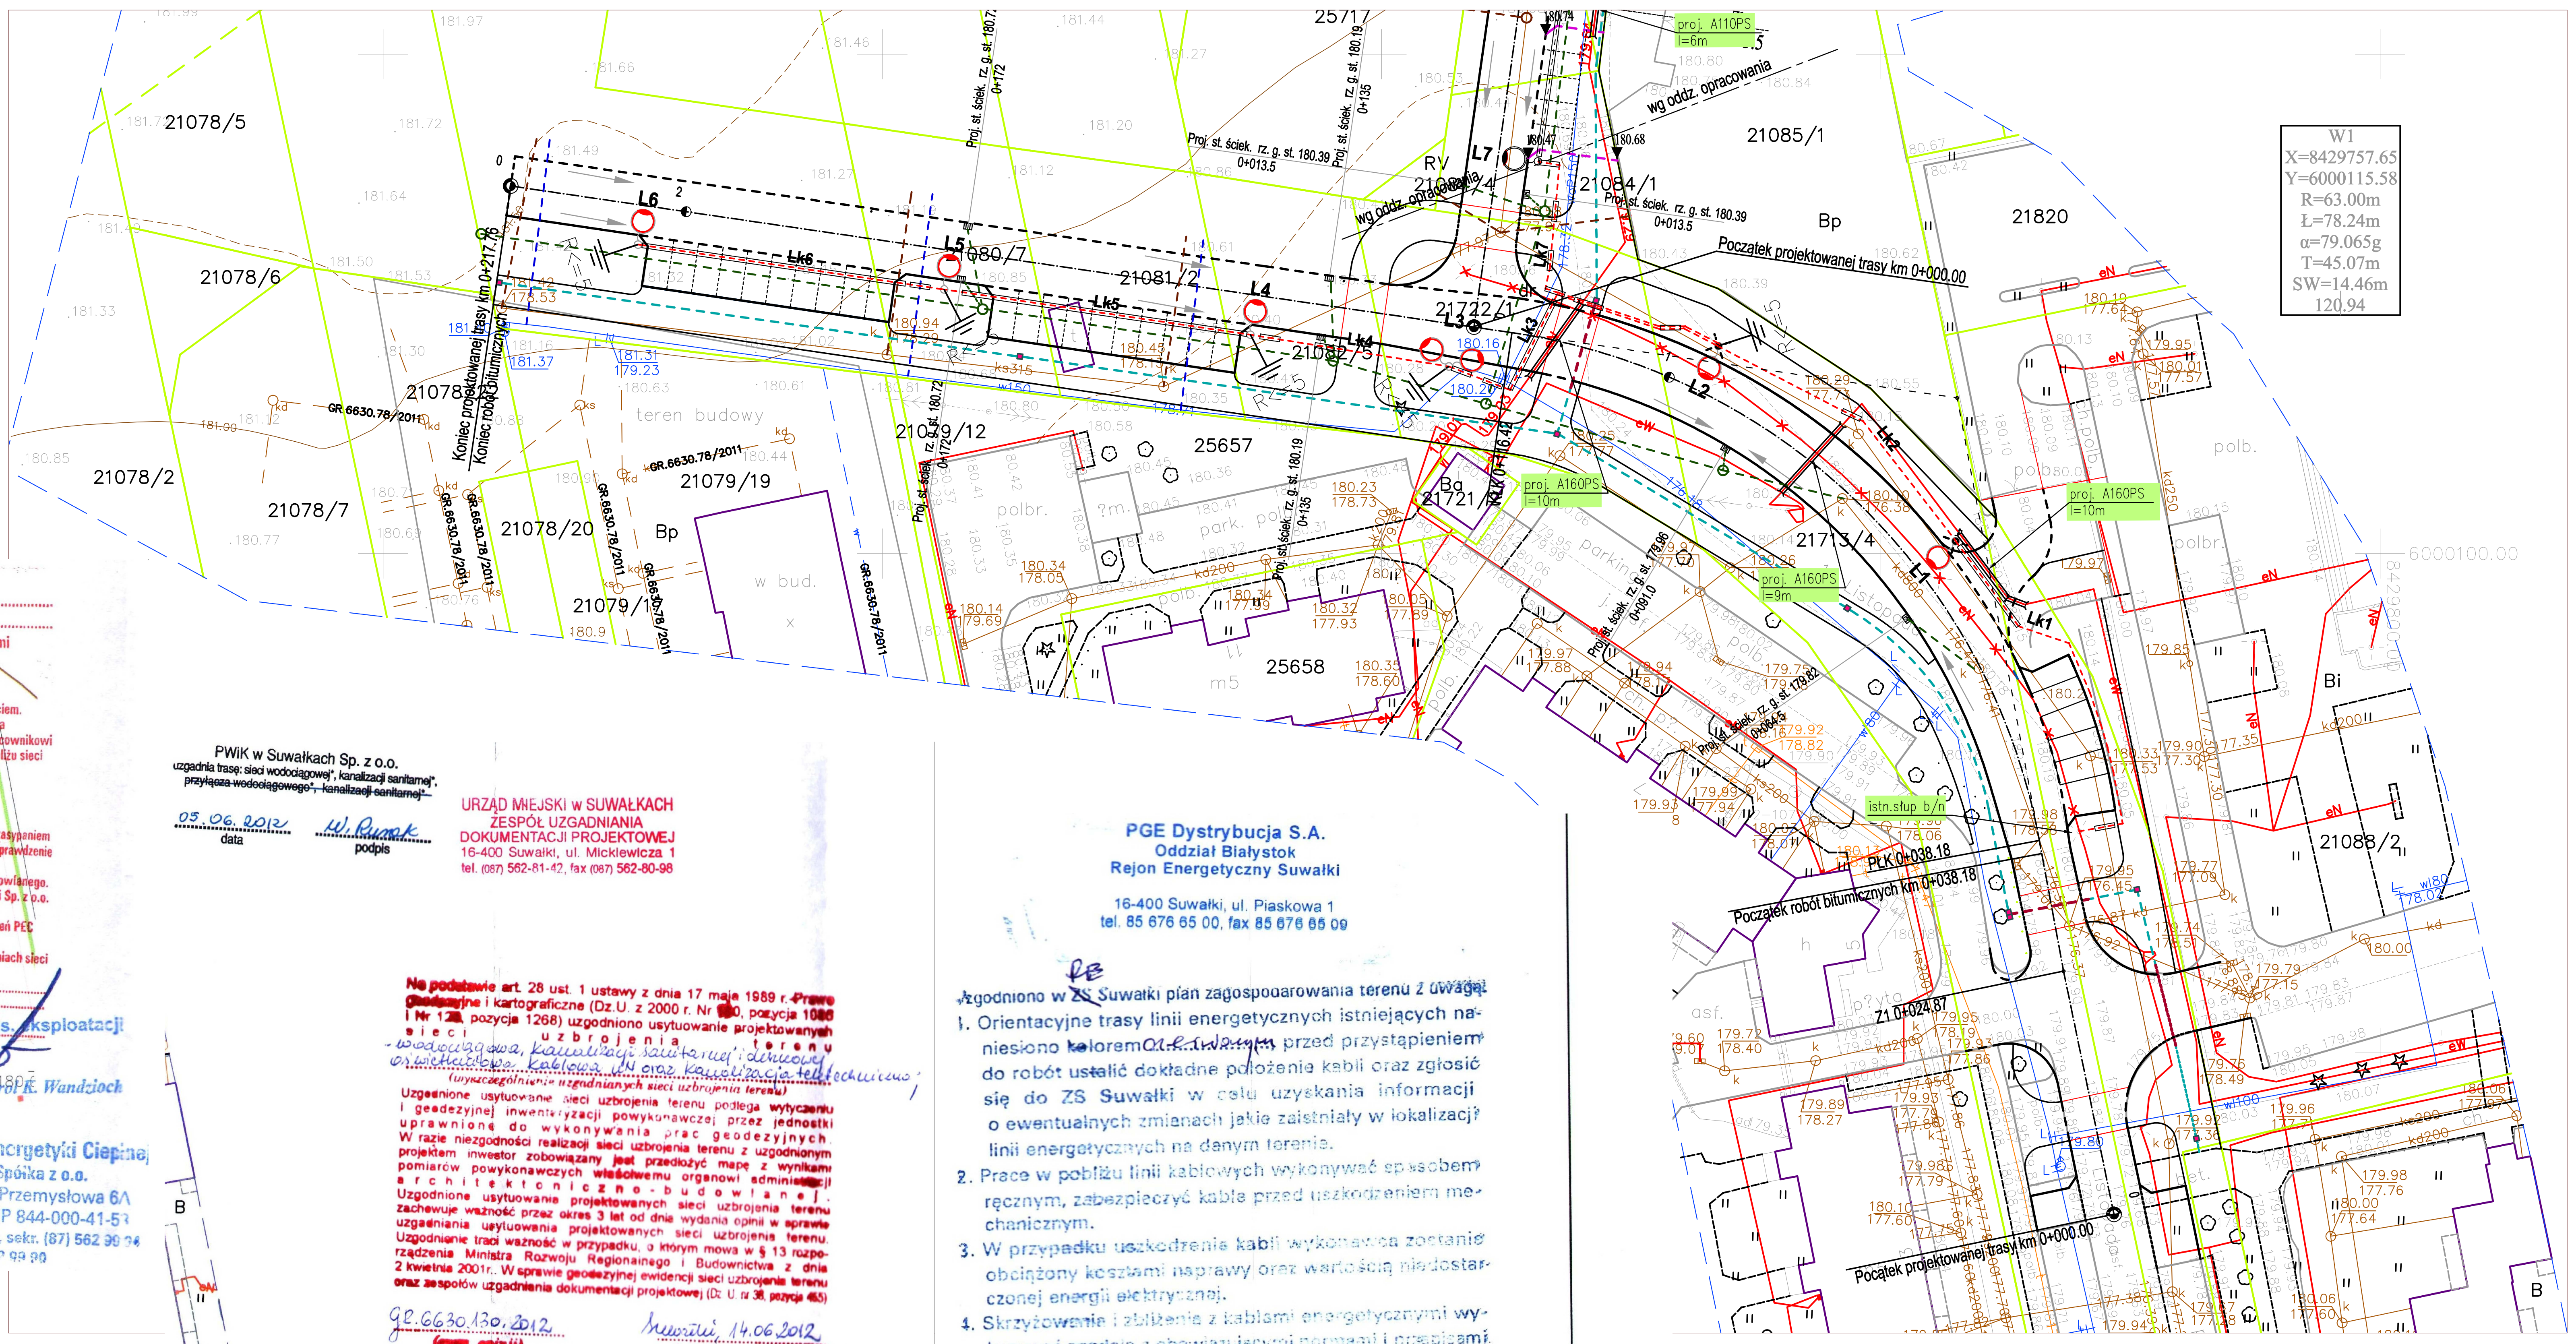

Projekt budowlany/wykonawczy:

Został uzgodniony przez PEC Suwałki Spółka z o.o. z poniższymi wymaganiami i zastrzeżeniami:

I. Inwestor jest zobowiązany:

1) Powiadomić PEC w Suwałki Sp. z o.o. w formie pisemnej, o rozpoczęciu robót ziemnych, min. 5 dni przed ich planowanym rozpoczęciem.
2) Roboty ziemne w pobliżu sieci cieplnych przeprowadzać ręcznie bez użycia sprzętu mechanicznego oraz każdorazowo umożliwić upoważnionemu pracownikowi PEC Suwałki Sp. z o.o. Sprawdzenie na miejscu budowy, czy roboty w pobliżu sieci cieplnych są prowadzone zgodnie z uzgodnionym projektem.
3) zgłosić, w formie pisemnej, PEC Suwałki Sp. z o.o. zakończenie robót przed zasypaniem wykopów i umożliwić upoważnionemu pracownikowi PEC Suwałki Sp. z o.o. sprawdzenie na budowie wykonanych prac zgodnie z uzgodnionym projektem.
4) ponosić koszty przebudowy sieci cieplnej, jeśli wynika to z projektu budowlanego.
5) przedłożyć inwentaryzację geodezyjną powykonawczą dla PEC Suwałki Sp. z o.o. w terminie 30 dni od zakończenia robót.
6) prowadzić prace w sposób wykluczający możliwość uszkodzenia urządzeń PEC Suwałki Sp. z o.o. i powstania awarii.
7) natychmiast powiadomić PEC Suwałki Sp. z o.o. o odkryciu lub uszkodzeniach sieci cieplnej (tel. 993; 601 259 297; 697 702 570).

II. Inne wymagania .... bez uwag

Suwałki, dnia 2012.03.29.

Dyrektor ds. eksploatacji

mgr inż. Karol K. Wandzioch

Przedsiębiorstwo Energetyki Cieplnej
w Suwałkach Spółka z o.o.
16-400 Suwałki, ul. Przemysłowa 6A
KRS 0000060440 NIP 844-000-41-53
tel. centr. (87) 562 09 93, sekr. (87) 562 99 94
fax (87) 562 99 90

PWiK w Suwałkach Sp. z o.o.
uzgadnia trasę: sieci wodociągowej*, kanalizacji sanitarnej*, ~~przyłącza wodociągowego*, kanalizacji sanitarnej*~~

05.06.2012 data

W. Runak podpis

URZĄD MIEJSKI w SUWAŁKACH
ZESPÓŁ UZGADNIANIA
DOKUMENTACJI PROJEKTOWEJ
16-400 Suwałki, ul. Mickiewicza 1
tel. (087) 562-81-42, fax (087) 562-80-98

Na podstawie art. 28 ust. 1 ustawy z dnia 17 maja 1989 r. Prawo Geodezyjne i kartograficzne (Dz.U. z 2000 r. Nr 100, pozycja 1086 i Nr 120, pozycja 1268) uzgodniono usytuowanie projektowanych sieci uzbrojenia terenu - wodociągowa, kanalizacji sanitarnej i deszczowej, oświetleniowa kablowa nN oraz kanalizacja teletechniczna;

(wyszczególnienie uzgadnianych sieci uzbrojenia terenu)

Uzgodnione usytuowanie sieci uzbrojenia terenu podlega wytyczeniu i geodezyjnej inwentaryzacji powykonawczej przez jednostki uprawnione do wykonywania prac geodezyjnych. W razie niezgodności realizacji sieci uzbrojenia terenu z uzgodnionym projektem inwestor zobowiązany jest przedłożyć mapę z wynikami pomiarów powykonawczych właściwemu organowi administracji architektoniczno-budowlanej. Uzgodnione usytuowania projektowanych sieci uzbrojenia terenu zachowuje ważność przez okres 3 lat od dnia wydania opinii w sprawie uzgadniania usytuowania projektowanych sieci uzbrojenia terenu. Uzgodnienie traci ważność w przypadku, o którym mowa w § 13 rozporządzenia Ministra Rozwoju Regionalnego i Budownictwa z dnia 2 kwietnia 2001r. W sprawie geodezyjnej ewidencji sieci uzbrojenia terenu oraz zespołów uzgadniania dokumentacji projektowej (Dz. U. nr 38, pozycja 455)

GP.6630.130.2012 (sygn. opinii)

Suwałki, 14.06.2012 (miejscowość i data)

Z up. PREZYDENTA

mgr inż. Elżbieta Ciechanowicz
Przewodnicząca Miejskiego Zespołu
Uzgadniania Dokumentacji Projektowej

PGE Dystrybucja S.A.
Oddział Białystok
Rejon Energetyczny Suwałki

16-400 Suwałki, ul. Piaskowa 1
tel. 85 676 65 00, fax 85 676 65 09

Uzgodniono w ~~ZS~~ RE Suwałki plan zagospodarowania terenu z uwagą:

1. Orientacyjne trasy linii energetycznych istniejących naniesiono ~~kolorem~~ orientacyjnie przed przystąpieniem do robót ustalić dokładne położenie kabli oraz zgłosić się do ZS Suwałki w celu uzyskania informacji o ewentualnych zmianach jakie zaistniały w lokalizacji linii energetycznych na danym terenie.
2. Prace w pobliżu linii kablowych wykonywać sposobem ręcznym, zabezpieczyć kable przed uszkodzeniem mechanicznym.
3. W przypadku uszkodzenia kabli wykonawca zostanie obciążony kosztami naprawy oraz wartością niedostarczonej energii elektrycznej.
4. Skrzyżowania i zbliżenia z kablami energetycznymi wykonywać zgodnie z obowiązującymi normami i przepisami.
5. Na istniejące linie kablowe SN-20kV i nN-0,4kV w miejscu skrzyżowania z projektowaną siecią założyć przepusty dwudzielne ochronne.
6. Prace na w/w liniach wykonywać po całkowitym wyłączeniu spod napięcia po wcześniejszym uzgodnieniu i nadzorem ZS Suwałki.
7. Miejsca założenia przepustów zgłosić do odbioru technicznego przed zasypaniem.

Suwałki dn. 5.06.12

Uzg. nr 128/06/12

Ryszard Nejkowski

TP S.A. Pion Technicznej Obsługi Klienta
Rozwój i Gospodarka Zasobami Region Północny
Dział Zarządzani Zasobami Fizycznymi Sieci w Olsztynie

L.dz. 20142 2012 r.

Uzgodniono z zastrzeżeniem uwag wg przekazanego załącznika

Suwałki 16.05.2012
Miejscowość Data Podpis

Andrzej Okrągły
Dział Zarządzania Zasobami Fizycznymi Sieci

- **nawierzchnia** na jezdni **z betonu asfaltowego**
- **nawierzchnia** na chodnikach **z betonowej kostki brukowej** grub. 6 cm (koloru szarego)
- **nawierzchnia** na zjazdach, drogach bocznych i parkingach **z betonowej kostki brukowej** grub. 8 cm (koloru czerwonego)
- **nawierzchnia** na chodnikach **z betonowej kostki brukowej** grub. 8 cm (koloru czerwonego) na podbudowie z kruszywa
- pasy zieleni

— krawężnik betonowy 20 x 30 cm wyniesiony
— krawężnik betonowy 20 x 30 cm wtopiony
— obrzeże betonowe 30x8 cm
— obrzeże betonowe 20x6 cm

21079/4 — działki, na których zlokalizowana jest inwestycja

— kanalizacja deszczowa
— studzienka ściekowa z przykanalikiem
— kanalizacja teletechniczna
— oświetlenie uliczne
— kanalizacja sanitarna
— sieć wodociągowa

ISTNIEJĄCE:

— granice działek
- **wodociąg**
— kanalizacja deszczowa
— kanalizacja sanitarna
— kable energetyczne doziemne
— kable telekomunikacyjne
— sieć C.O

MAPA SYTUACYJNO-WYSOKOŚCIOWA
Skala 1:500
ul. 11 Listopada
dz. 21713/4-21087/4-25657
miasto Suwałki, woj. podlaskie
Obręb Nr 02

1.Osnowa - Układ Państwowy "2000"
2.Poziom odniesienia "Kronsztadt"

DO CELÓW PROJEKTOWYCH

Wykonawca roboty:
Usługi Geodezyjno-Kartograficzne Mariusz Harmuszkiewicz

GEODETA UPRAWNIONY
Świadectwo nr 16934
Mariusz Harmuszkiewicz
16-400 Suwałki, ul. Kościuszki 110p.5
tel. dom. (087) 565-41-40, 0 503-341203
NIP 844-109-56-95 tel./fax (087) 563-03-12

KERG: 772-21/2012 Księga robót: 42/2013
Mapa aktualna na dzień: 22.03.2012r.

Niniejszą mapę sporządzono na podstawie istniejących materiałów archiwalnych stanowiących zasób MODGiK, oraz pomiaru uzupełniającego wykonanego w roku 2012

Poza wykazanymi na niniejszej mapie urządzeniami podziemnymi nie wyklucza się istnienia w terenie urządzeń podziemnych o których brak było informacji w ośrodkach branżowych i nie zostały odnalezione w czasie inwentaryzacji geodezyjnej.

URZĄD MIEJSKI [illegible]
OŚRODEK [illegible]
GEODEZYJNEJ I KARTOGRAFICZNEJ
W obszarze oznaczonym [illegible] pionowany dokonano aktualizacji treści mapy [illegible] z pomiaru uzupełniającego przyjęto do zasobu [illegible] w dn. 26.03.2012 i zaewidencjonowano pod nr ZP.113-2/2012
Niniejsza mapa może służyć do celów projektowych.
Projektowane obiekty budowlane wymagające pozwolenia na budowę podlegają wytyczeniu i inwentaryzacji powykonawczej przez jednostki uprawnione do wykonywania prac geodezyjnych.
Suwałki, dnia 26.03.2012

PODINSPEKTOR
Mirosława Kubicka

Drogowskaz s.c.

M. Gwiazdowski, A. Sosnowski, M. Grzybowska
ul. Elewatorska 13/22, 15-620 Białystok
tel. (085) 652 06 80, e-mail: drogowskaz-sc@o2.pl

Stadium : P.W.	Nazwa rysunku: Projekt zagospodarowania terenu	Rysunek nr: 1
Skala : 1:500	Obiekt: Budowa sieci kablowej oświetlenia ulicznego oraz zabezpieczenie istniejących kabli elektroenergetycznych w pasie drogowym projektowanej ulicy R. Dmowskiego w Suwałkach	Data : 2012

BRANŻA ELEKTRYCZNA

Projektant:		Sprawdzający:	
Imię i nazwisko nr upr.:	Podpis:	Imię i nazwisko nr upr.:	Podpis:
mgr inż. Paweł Stasiak PDL/0132/POOE/08			