PWiK w Suwałkach Sp. z o.o.
uzgadnia trasę:
linii energetycznej i teletechnicznej
w zakresie skrzyżowań i zbliżeń z istniejącą siecią wodociągową oraz kanalizacji sanitarnej / deszczowej
9.07.2014
data
KIEROWNIK działu technicznego
podpis
mgr inż. Agnieszka Maziarz

dotyczy Arkusz 1/2

PWiK w Suwałkach Sp. z o.o.
uzgadnia trasę:
- sieci*: ~~wodociągowej*,~~ kanalizacji ~~sanitarnej~~ / deszczowej*
- ~~przyłącza*: wodociągowego*, kanalizacji sanitarnej / deszczowej*~~

9.07.2014
data
KIEROWNIK działu technicznego
podpis
mgr inż. Agnieszka Maziarz

Projekt budowlany/wykonawczy: ....

Został uzgodniony przez PEC Suwałki Spółka z o.o. z poniższymi wymaganiami i zastrzeżeniami:

I. Inwestor jest zobowiązany:
1) Powiadomić PEC w Suwałki Sp. z o.o. w formie pisemnej, o rozpoczęciu robót ziemnych, min. 5 dni przed ich planowanym rozpoczęciem.
2) Roboty ziemne w pobliżu sieci cieplnych przeprowadzać ręcznie bez użycia sprzętu mechanicznego oraz każdorazowo umożliwić upoważnionemu pracownikowi PEC Suwałki Sp. z o.o. Sprawdzenie na miejscu budowy, czy roboty w pobliżu sieci cieplnych są prowadzone zgodnie z uzgodnionym projektem.
3) zgłosić, w formie pisemnej, PEC Suwałki Sp. z o.o. zakończenie robót przed zasypaniem wykopów i umożliwić upoważnionemu pracownikowi PEC Suwałki Sp. z o.o. sprawdzenie na budowie wykonanych prac zgodnie z uzgodnionym projektem.
4) ponosić koszty przebudowy sieci cieplnej, jeśli wynika to z projektu budowlanego.
5) przedłożyć inwentaryzację geodezyjną powykonawczą dla PEC Suwałki Sp. z o.o. w terminie 30 dni od zakończenia robót.
6) prowadzić prace w sposób wykluczający możliwość uszkodzenia urządzeń PEC Suwałki Sp. z o.o. i powstania awarii.
7) natychmiast powiadomić PEC Suwałki Sp. z o.o. o odkryciu lub uszkodzeniach sieci cieplnej (tel. 993; 601 259 297; 697 702 570).

II. Inne wymagania: bez uwag

Suwałki, dnia 11.07.2014

Dyrektor ds. produkcji
mgr inż. Mieczysław Modzelewski

Przedsiębiorstwo Energetyki Cieplnej w Suwałkach Spółka z o.o.
16-400 Suwałki, ul. Przemysłowa 6A
KRS 0000060440 NIP 844-000-41-53
tel. centr. (87) 562 99 93, sekr. (87) 562 99 94
fax (87) 562 99 99

LEGENDA :

- GRANICE OPRACOWANIA
- NR DZIAŁKI OBJĘTEJ INWESTYCJĄ (25570/2)
- NR DZIAŁKI OBJĘTEJ OPRACOWANIEM- ZAJĘTYCH CZASOWO (25565)
- PROJEKTOWANY KRAWĘŻNIK WYSTAJĄCY 15x30x100cm
- PROJEKTOWANY KRAWĘŻNIK OBNIŻONY 15x22x100cm
- PROJEKTOWANE OBRZEŻE 8x30x100cm
- ISTNIEJĄCE SIECI ENERGETYCZNE DO PRZEBUDOWY
- ISTNIEJĄCE OŚWIETLENIE
- ISTNIJĄCA KANALIZACJA SANITARNA (ks250)
- ISTNIEJĄCA KANALIZACJA DESZCZOWA (kd200)
- ISTNIEJĄCA SIEĆ TELETECHNICZNA
- ISTNIEJĄCA SIEĆ TELETECHNICZNA DO LIKWIDACJI
- ISTNIEJĄCA SIEĆ WODOCIĄGOWA
- ISTNIEJĄCA SIEĆ GAZOWA
- ISTNIEJĄCA SIEĆ CIEPŁOWNICZA
- DRZEWA DO WYCINKI
- PROJEKTOWANA TRASA LINII KABLOWEJ OŚWIETLENIA
- PROJEKTOWANA TRASA LINII KABLOWEJ
- PROJEKTOWANA LOKALIZACJA SŁUPÓW OŚWIETLENIOWYCH
- PROJEKTOWANE WPUSTY ULICZNE KD (W1)
- PROJEKTOWANA KANALIZACJA DESZCZOWA
- ISTNIEJĄCA KANALIZACJA DESZCZOWA DO LIKWIDACJI
- PROJEKTOWANY KANAŁ TECHNOLOGICZNY
- PROJEKTOWANA SIEĆ TELETECHNICZNA

Zarząd Dróg i Zieleni w Suwałkach
Uzgodniono z uwzględnieniem uwag zawartych w piśmie z dnia 09.01.2014
Znak DIR/5550-278/1/5918/2014
Suwałki dnia 09.01.2014

UZGODNIENIE DOTYCZY RYS NR ZT1 i ZT2

DYREKTOR
mgr inż. Tomasz Łazarski

MAPA DO CELÓW PROJEKTOWYCH		
Miejscowość		Suwałki
Jednostka ewidencyjna	identyfikator	206301_1
	nazwa	M. Suwałki
Obręb ewidencyjny	identyfikator	206301_1.04
	nazwa	Obręb Nr 04
Nazwa układu współrzędnych	prostokątnych płaskich	2000/8
	wysokości	Kronsztadt 60
Oznaczenie granic obszaru, który był przedmiotem aktualizacji		
Służebności gruntowe mające wpływ na zagospodarowanie gruntów zlokalizowanych w granicach projektowanej inwestycji *)		

Skala mapy	1 : 500
Oznaczenie kancelaryjne zgłoszenia pracy geodezyjnej	GR.6640.78.2014
Data opracowania mapy:	05/05/2014

GEOINWEST Artur Wasilewski

GEOINWEST
Artur Wasilewski
16-400 Suwałki, ul. Sejneńska 75
NIP 844-175-61-80, REGON 200243370
tel. 693-855-949, e-mail: ar_geo@wp.pl

GEODETA UPRAWNIONY
Upr. Głównego Geodety Kraju 19758
mgr inż. Artur Wasilewski

Nazwa/imię i nazwisko wykonawcy i podpis osoby reprezentującej wykonawcę

Imię i nazwisko, nr uprawnień i podpis geodety uprawnionego, który opracował mapę

Wykonanie niniejszej mapy nie było poprzedzone ustaleniami dotyczącymi ewentualnych służebności gruntowych obciążających grunty położone w granicach projektowanej inwestycji budowlanej

*) Należy podać skrócony opis służebności gruntowej wraz ze sposobem jej oznaczenia na mapie, a w przypadku, kiedy nie wykonano ustalenia obciążenia służebnościami– zamieścić stosowną informację.

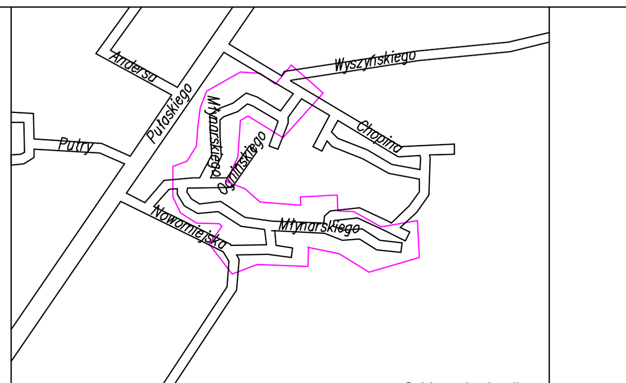

Szkic orientacji

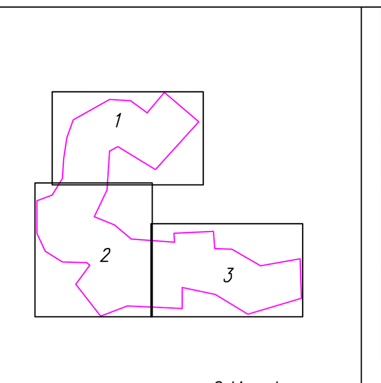

Szkic arkuszy

Poświadcza się, że niniejszy dokument został opracowany w wyniku prac geodezyjnych i kartograficznych, których rezultaty zawiera operat techniczny wpisany do ewidencji materiałów państwowego zasobu geodezyjnego i kartograficznego

Organ prowadzący państwowy zasób geodezyjny i kartograficzny	PREZYDENT MIASTA SUWAŁK
Identyfikator ewidencyjny materiału zasobu - operatu technicznego	P.2063.2014.337
Data wpisania operatu technicznego do ewidencji materiałów zasobu	13.05.2014
Imię, nazwisko i podpis osoby reprezentującej organ	PODINSPEKTOR Mirosława Kubicka

Uzgodnienie Nr 63/2014 z dnia 29.07.2014
PWiK w Suwałkach Sp. z o.o. uzgadnia projekt:
~~przyłączy: wodociągowego, kanalizacji sanitarnej/deszczowej do budynku, obiektu położonego w Suwałkach~~
~~przy ulicy~~ ....
~~na działce nr~~ ....
sieci: ~~wodociągowej,~~ kanalizacji ~~sanitarnej~~/deszczowej
w ulicy Młynarskiego
~~z następującymi uwagami:~~ ....

KIEROWNIK działu technicznego
mgr inż. Agnieszka Maziarz

Polska Spółka Gazownictwa sp. z o.o.
Oddział w Warszawie
ul. Krucza 6/14, 00-537 Warszawa
Zakład w Białymstoku
Rejon Dystrybucji Gazu w Suwałkach
ul. Nowomiejska 7, 16-400 Suwałki
tel. 87 565 88 25, fax 87 565 88 25
NIP 525 24 96 411
KRS 0000374001, REGON 142 739 519

Rejon Dystrybucji Gazu Suwałki
Projekt uzgadnia
Nr Rej. BTS 35 / 2014
pod n/w warunkami
Suwałki, dnia 10.07 20 14 r.
-108-

KIEROWNIK
REJONU DYSTRYBUCJI GAZU SUWAŁKI
Jan Snarski
- 20 -

uzgodniono 10.07.14r.
KIEROWNIK
Administracji Osiedla Północ I
mgr inż. Leszek Perkowski

PROJEKTOWANIE I NADZORY RENATA STANKIEWICZ 16-400 SUWAŁKI, UL. EŁCKA 23			
OBIEKT ADRES	ROZBUDOWA ULICY MŁYNARSKIEGO W SUWAŁKACH		ETAP II
data: .07.2014r	PROJEKTANT	SPRAWDZAJĄCY	
Imię i nazwisko nr uprawnień	mgr inż. DOROTA BAZYLEWICZ PDL/0075/PWOS/05	mgr inż. ANDRZEJ URBANOWICZ SUW-1/96	
TYTUŁ RYSUNKU	KANALIZACJA DESZCZOWA PROJEKT ZAGOSPODAROWANIA TERENU	SKALA 1:500	RYS. NR KD1