# LEGENDA:

*ISTNIEJĄCE:*

- istn. granica pasa drogowego / granica działek
- istn. sieć wodociągowa
- istn. sieć gazowa
- istn. kanalizacja deszczowa
- istn. kanalizacja sanitarna
- istn. kable telekomunikacyjne
- istn. linia napowietrzna telekomunikacyjna
- istn. linia napowietrzna energetyczna/oświetleniowa
- istn. kable energetyczne

*PROJEKTOWANE:*

- ▨ - nawierzchnia na jezdni z betonu asfaltowego
- ▨ - nawierzchnia z betonowej kostki brukowej na sięgaczu grub. 8 cm
- ▨ - nawierzchnia z betonowej kostki brukowej na zjazdach i parkingach grub. 8 cm kolor grafitowy
- ▨ - nawierzchnia z betonowej kostki brukowej na chodnikach grub. 8 cm
- 🟩 - zieleńce
- 31894 - działki na których zlokalizowana jest inwestycja
- zakres terenu objęty wnioskiem o decyzję pozwolenia na budowę
- krawężnik betonowy
- krawężnik betonowy obniżony
- obrzeże betonowe
- projektowana kanalizacja deszczowa ze studniami rewizyjnymi (D1, D2,...)
- wpust uliczny z przykanalikiem (W1, W2,...)
- istn. kanał deszczowy do likwidacji
- proj. sieć wodociągowa wg. oddzielnego opracowania
- istn. sieć wodociągowa do likwidacji wg. oddzielnego opracowania
- proj. odwodnienie liniowe
- proj. rury osłonowe
- 1 - drzewa do wycinki
- K1 - krzewy do wycinki

| | | |
|---|---|---|
| Adres obiektu | woj. podlaskie<br>miasto Suwałki | |
| Stadium | PROJEKT BUDOWALNY | |
| Nazwa projektu | Budowa ulic oraz uzupełnienie uzbrojenia terenu na osiedlu Hańcza części północnej i południowej w Suwałkach - część 2 | ZRI DROMOBUD |
| Obiekt | Budowa ul. 41 Pułku Piechoty<br>od km 0+000,00 do km 0+165,60 | Skala 1:500 |
| Tytuł rysunku | Projekt zagospodarowania terenu | Data 07.04.2014 · Zał. nr/ark. 2/1 |

| Projektant | | Sprawdzający | |
|---|---|---|---|
| Imię i nazwisko nr uprawnień: | Podpis: | Imię i nazwisko nr uprawnień: | Podpis: |
| Branża | DROGOWA | | |
| mgr inż. Piotr Dobrzyński<br>PDL/0035/POOD/13<br>(do projektowania bez ograniczeń w specjalności drogowej) | | mgr inż. Piotr Żabicki<br>PDL/0031/POOD/11<br>(do projektowania bez ograniczeń w specjalności drogowej) | |
| Współpraca | | | |
| mgr inż. Wojciech Borzuchowski<br>UAN.II.7342-74/93 | | | |
| Branża | SANITARNA | | |
| mgr inż. Sylwia Kozłowska-Kaliś<br>PDL/0092/PWOS/04<br>(do projektowania i kierowania robotami budowlanymi bez ograniczeń w specjalności instalacyjnej w zakresie sieci, instalacji i urządzeń cieplnych, gazowych, wodociągowych i kanalizacyjnych) | | inż. Dariusz Wasilewski<br>Lom-44<br>(do projektowania i kierowania robotami budowlanymi bez ograniczeń w zakresie sieci, instalacji i urządzeń wodociągowych, kanalizacyjnych, cieplnych, wentylacyjnych i gazowych) | |
| Współpraca | | | |
| inż. Mariusz Kaliś | | | |

URZĄD MIEJSKI w SUWAŁKACH
ZESPÓŁ UZGADNIANIA
DOKUMENTACJI PROJEKTOWEJ
16-400 Suwałki, ul. Mickiewicza 1
tel. (087) 562-81-42, fax (087) 562-80-98

Na podstawie art. 2[illegible] 1 ustawy z dnia 17 maja 1989 r. Prawo geodezyjne i kart[illegible] (Dz.U [illegible] pozycja 10[illegible] i Nr 120 [illegible] uzgodniono [illegible] projektowanych [illegible]

- sieć wodociągowa i kanalizacji deszczowej -

[illegible] sieci uzbrojenia terenu [illegible] uzgodnionym projekt[illegible] jest [illegible] z wynikami pomiarów powykonawczych [illegible] właściwemu [illegible] administracji architektoniczno [illegible]
Uzgodnione [illegible] projektowanych [illegible] terenu zachowuje ważność [illegible] 3 lat od [illegible] w sprawie uzgadniania usytuowania projektowanych sieci uzbrojenia terenu.
Uzgodnienie traci ważność w przypadku, o którym mowa w § 13 rozporządzenia Ministra Rozwoju Regionalnego i Budownictwa z dnia 2 kwietnia 2001r.. W sprawie geodezyjnej ewidencji sieci uzbrojenia terenu oraz zespołów uzgadniania dokumentacji projektowej (Dz. U. Nr 38, poz. 455)

GR.6630.115.2014 — Suwałki, 22.05.2014 r.
(numer sprawy) — (miejscowość i data)

Z up. PREZYDENTA
mgr inż. Elżbieta Ciechanowicz
Przewodnicząca Miejskiego Zespołu Uzgadniania Dokumentacji Projektowej

PWiK w Suwałkach Sp. z o.o.
uzgadnia trasę:
- sieci*: wodociągowej*, kanalizacji ~~sanitarnej~~ / deszczowej*,
- ~~przyłącza*: wodociągowego*, kanalizacji sanitarnej / deszczowej*~~

17.04.2014 — data
KIEROWNIK działu technicznego — podpis
mgr inż. Agnieszka Maziarz

Orange Polska S.A.
Dostarczanie i Serwis Usług
Dział Ewidencji i Zarządzania Danymi
o Infrastrukturze 6-Olsztyn
L.dz. 1940/TODOOUIPR/2014 20.... r.
Uzgodniono z zastrzeżeniem uwag: 1940/TODOOUIPR/2014
Wg przekazanego załącznika
Olsztyn 15.04.2014 Paweł Bujło
Miejscowość — Data — Podpis

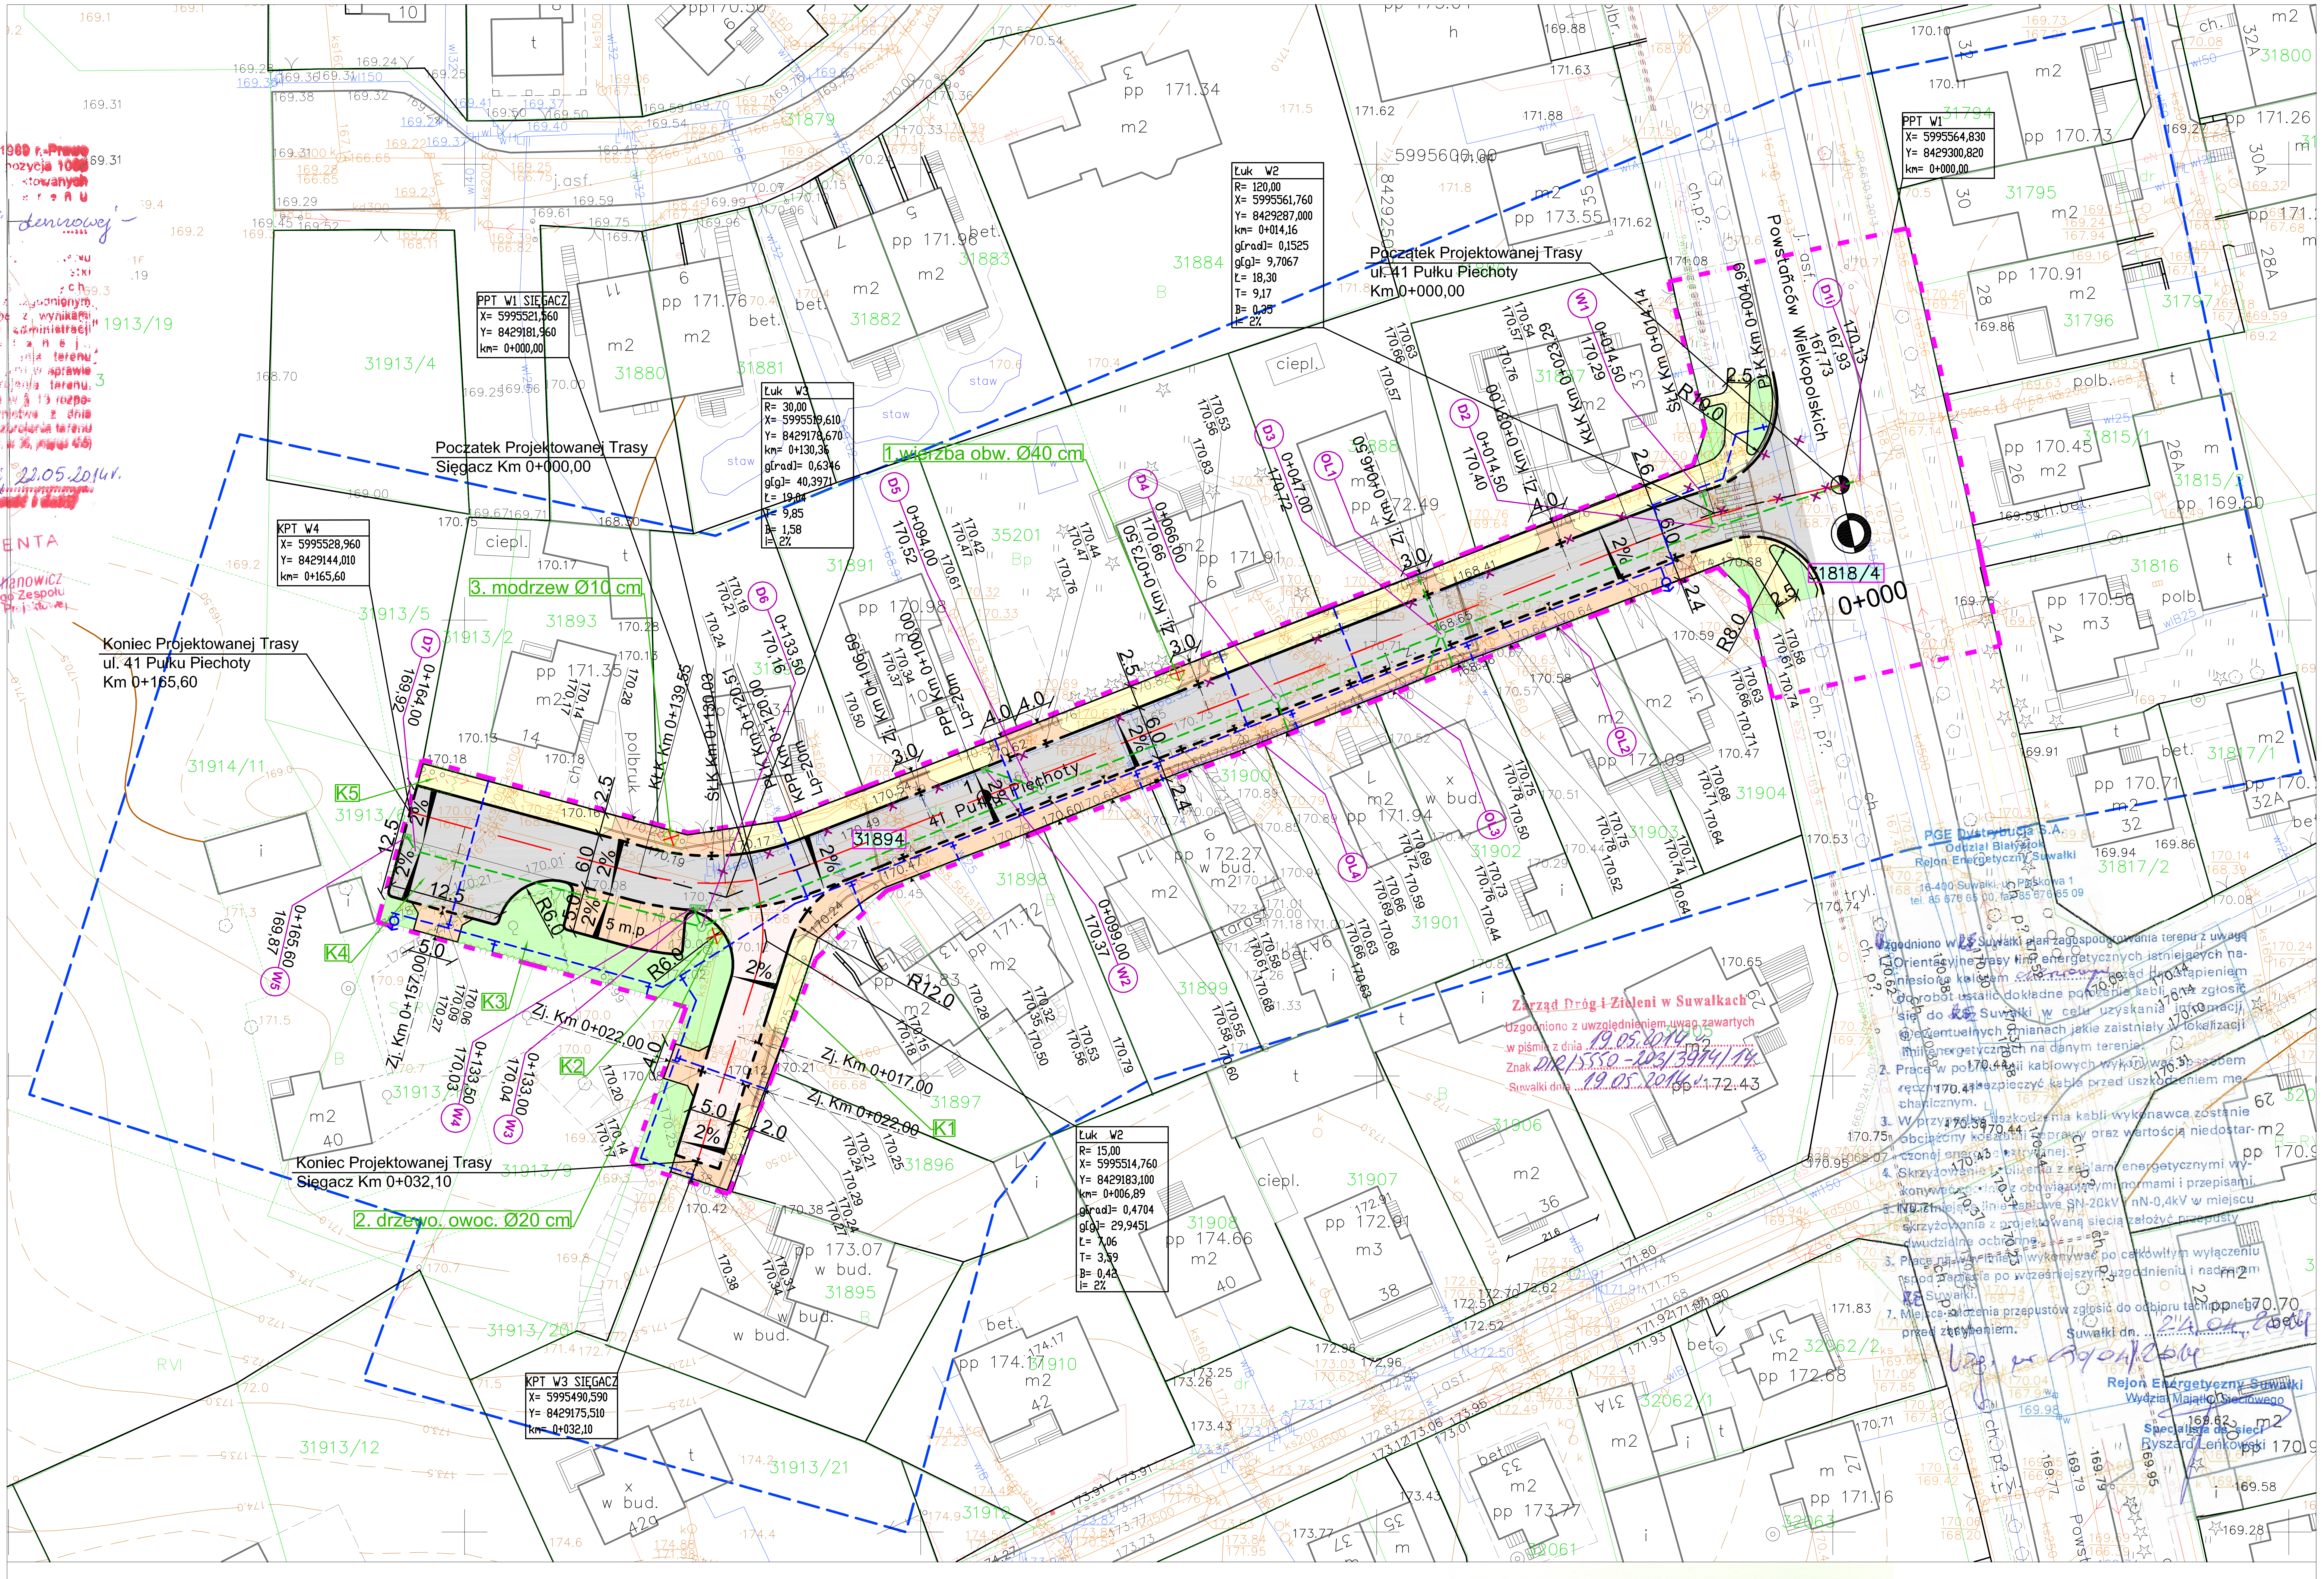
Koniec Projektowanej Trasy
ul. 41 Pułku Piechoty
Km 0+165,60
Początek Projektowanej Trasy
Sięgacz Km 0+000,00
Koniec Projektowanej Trasy
Sięgacz Km 0+032,10
Początek Projektowanej Trasy
ul. 41 Pułku Piechoty
Km 0+000,00
41 Pułku Piechoty
Powstańców Wielkopolskich
0+000
KPT W4
X= 5995528,960
Y= 8429144,010
km= 0+165,60
PPT W1 SIĘGACZ
X= 5995521,560
Y= 8429181,960
km= 0+000,00
KPT W3 SIĘGACZ
X= 5995490,590
Y= 8429175,510
km= 0+032,10
PPT W1
X= 5995564,830
Y= 8429300,820
km= 0+000,00
Łuk W3
R= 30,00
X= 5995519,610
Y= 8429178,670
km= 0+130,36
Łuk W2
R= 15,00
X= 5995514,760
Y= 8429183,100
km= 0+006,89
Łuk W2
R= 120,00
X= 5995561,760
Y= 8429287,000
km= 0+014,16
1. wierzba obw. Ø40 cm
2. drzewo owoc. Ø20 cm
3. modrzew Ø10 cm
K1
K2
K3
K4
K5
D1
D2
D3
D4
D5
D6
D7
W1
W2
W3
W4
W5
OL1
OL2
OL3
OL4
Zj. Km 0+157,00
Zj. Km 0+022,00
Zj. Km 0+017,00
Zj. Km 0+106,50
Zj. Km 0+073,50
Zj. Km 0+046,50
Zj. Km 0+031,00
KtK Km 0+139,55
ŚtK Km 0+130,03
PtK Km 0+120,51
KPP Km 0+120,00
PPP Km 0+100,00
KtK Km 0+023,29
ŚtK Km 0+014,14
PtK Km 0+004,99
Lp=20m
R6.0
R8.0
R12.0
R10.0
5 m.p.
31894
31818/4
31913/4
31913/5
31913/2
31913/9
31913/12
31913/21
31914/11
31880
31881
31882
31883
31884
31891
31893
31895
31896
31897
31898
31899
31900
31901
31902
31903
31904
31905
31906
31907
31908
31910
31912
35201
31795
31796
31815/1
31816
31817/1
31817/2

Zarząd Dróg i Zieleni w Suwałkach
Uzgodniono z uwzględnieniem uwag zawartych
w piśmie z dnia 19.05.2014
Znak DIR/5550-203/3914/14
Suwałki dnia 19.05.2014

PGE Dystrybucja S.A.
Oddział Białystok
Rejon Energetyczny Suwałki
16-400 Suwałki, ul. Pijarska 1
tel. 85 676 65 00, fax 85 676 65 09

Uzgodniono w RE Suwałki plan zagospodarowania terenu z uwagą
1. Orientacyjne trasy linii energetycznych istniejących naniesiono kolorem czerwonym, przed przystąpieniem do robót ustalić dokładne położenie kabli oraz zgłosić się do RE Suwałki w celu uzyskania informacji o ewentualnych zmianach jakie zaistniały w lokalizacji linii energetycznych na danym terenie.
2. Prace w pobliżu linii kablowych wykonywać sposobem ręcznym, zabezpieczyć kable przed uszkodzeniem mechanicznym.
3. W przypadku uszkodzenia kabli wykonawca zostanie obciążony kosztami naprawy oraz wartością niedostarczonej energii elektrycznej.
4. Skrzyżowania i zbliżenia z kablami energetycznymi wykonywać zgodnie z obowiązującymi normami i przepisami.
5. W miejscach skrzyżowania linie kablowe SN-20kV i nN-0,4kV w miejscu skrzyżowania z projektowaną siecią założyć przepusty dwudzielne ochronne.
6. Prace na w/w liniach wykonywać po całkowitym wyłączeniu spod napięcia po wcześniejszym uzgodnieniu i nadzorem RE Suwałki.
7. Miejsca założenia przepustów zgłosić do odbioru technicznego przed zasypaniem.

Suwałki dn. 24.04.2014

Uzg. nr 30/04/2014

Rejon Energetyczny Suwałki
Wydział Majątku Sieciowego
Specjalista ds. sieci
Ryszard Leńkowski

| | | | |
|---|---|---|---|
| MAPA DO CELÓW PROJEKTOWYCH | | | |
| Miejscowość | | Suwałki | |
| Jednostka ewidencyjna | identyfikator | 206301_1 | |
| | nazwa | M. Suwałki | |
| Obręb ewidencyjny | identyfikator | 206301_1.07 | |
| | nazwa | Obręb Nr 07 | |
| Nazwa układu współrzędnych | prostokątnych płaskich | 2000/8 | |
| | wysokości | Kronsztadt 60 | |
| Oznaczenie granic obszaru, który był przedmiotem aktualizacji | | | |
| Służebności gruntowe mające wpływ na zagospodarowanie gruntów zlokalizowanych w granicach projektowanej inwestycji *) | | | |

| | |
|---|---|
| Skala mapy | 1 : 500 |
| Oznaczenie kancelaryjne zgłoszenia pracy geodezyjnej | 827–163/2013 |
| Data opracowania mapy: | 18/12/2013 |

USŁUGI GEODEZYJNO-KARTOGRAFICZNE
Świadectwo Ministra Gospodarki Przestrzennej i Budownictwa Nr 8070
Marek Zdancewicz
16-400 Suwałki, ul. Kościuszki 71
REGON 790123297

Nazwa/imię i nazwisko wykonawcy i podpis osoby reprezentującej wykonawcę

Imię i nazwisko, nr uprawnień i podpis geodety uprawnionego, który opracował mapę

Wykonanie niniejszej mapy nie było poprzedzone ustaleniami dotyczącymi ewentualnych służebności gruntowych obciążających grunty położone w granicach projektowanej inwestycji budowlanej

Należy podać skrócony opis służebności gruntowej wraz ze sposobem jej oznaczenia na mapie, a w przypadku, kiedy nie wykonano ustalenia obciążenia służebnościami– zamieścić stosowną informację.

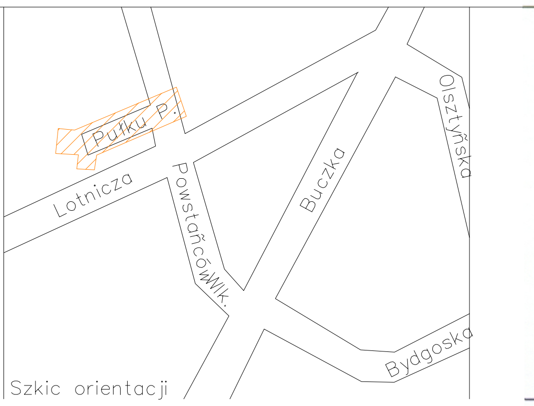
Pułku P.
Lotnicza
Powstańców Wlk.
Buczka
Bydgoska
Olsztyńska

Szkic orientacji

Poświadcza się, że niniejszy dokument został opracowany w wyniku prac geodezyjnych i kartograficznych, których rezultaty zawiera operat techniczny wpisany do ewidencji materiałów państwowego zasobu geodezyjnego i kartograficznego

Organ prowadzący państwowy zasób geodezyjny i kartograficzny: PREZYDENT MIASTA SUWAŁK

Identyfikator ewidencyjny materiału zasobu - operatu technicznego: P.2063.2014.7

Data wpisania operatu technicznego do ewidencji materiałów zasobu: 14.01.2014

Imię, nazwisko i podpis osoby reprezentującej organ: PODINSPEKTOR Mirosława Kubicka