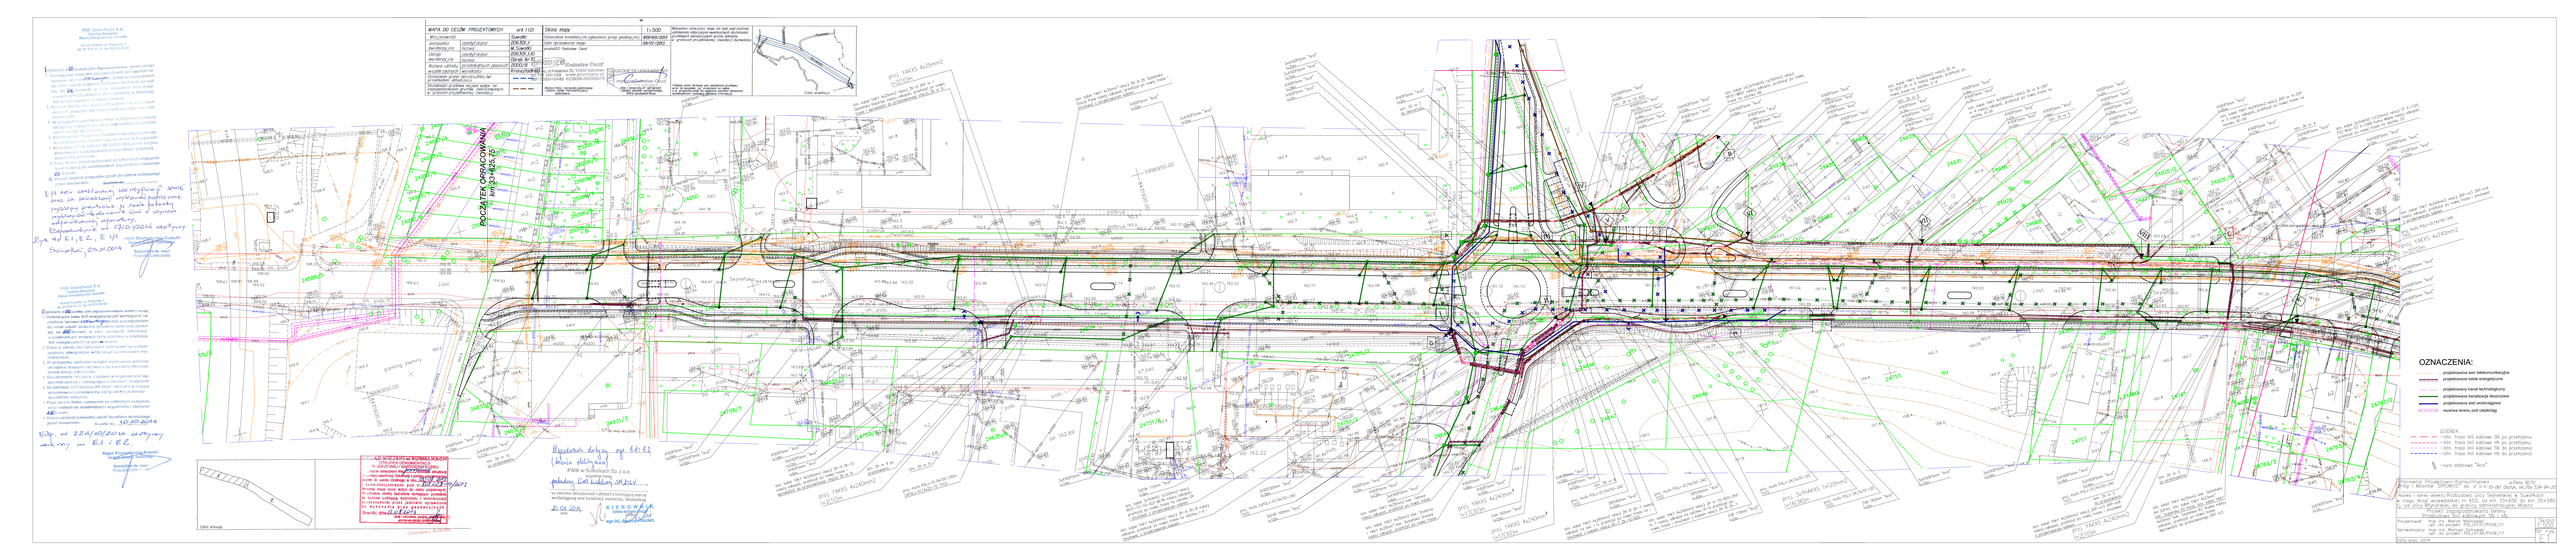

PGE Dystrybucja S.A.
Oddział Białystok
Rejon Energetyczny Suwałki

16-400 Suwałki, ul. Piaskowa 1
tel. 85 676 65 00, fax 85 676 65 09

Uzgodniono w RE Suwałki plan zagospodarowania terenu z uwagą

1. Orientacyjne trasy linii energetycznych istniejących naniesiono kolorem czerwonym, przed przystąpieniem do robót ustalić dokładne położenie kabli oraz zgłosić się do RE Suwałki w celu uzyskania informacji o ewentualnych zmianach jakie zaistniały w lokalizacji linii energetycznych na danym terenie.
2. Prace w pobliżu linii kablowych wykonywać sposobem ręcznym, zabezpieczyć kable przed uszkodzeniem mechanicznym.
3. W przypadku uszkodzenia kabli wykonawca zostanie obciążony kosztami naprawy oraz wartością niedostarczonej energii elektrycznej.
4. Skrzyżowania i zbliżenia z kablami energetycznymi wykonywać zgodnie z obowiązującymi normami i przepisami.
5. Na istniejące linie kablowe SN-20kV i nN-0,4kV w miejscu skrzyżowania z projektowaną siecią założyć przepusty dwudzielne ochronne.
6. Prace na w/w liniach wykonywać po całkowitym wyłączeniu spod napięcia po wcześniejszym uzgodnieniu i nadzorem RE Suwałki.
7. Miejsca założenia przepustów zgłosić do odbioru technicznego przed zasypaniem. ~~Suwałki dn.~~ ....
8. W celu dokładnej identyfikacji kabli oraz ich lokalizacji wykonać potrzebne wykopy kontrolne. W razie potrzeby wykonać trasowanie linii z użyciem odpowiedniej aparatury.

Uzgodnienie nr 17/01/2014 dotyczy Rys. Nr E1, E2, E 1/1

Suwałki, 23.01.2014

Rejon Energetyczny Suwałki
Wydział Majątku Sieciowego

Specjalista ds. sieci
Ryszard Leńkowski

PGE Dystrybucja S.A.
Oddział Białystok
Rejon Energetyczny Suwałki

16-400 Suwałki, ul. Piaskowa 1
tel. 85 676 65 00, fax 85 676 65 09

Uzgodniono w RE Suwałki plan zagospodarowania terenu z uwagą

1. Orientacyjne trasy linii energetycznych istniejących naniesiono kolorem czerwonym, przed przystąpieniem do robót ustalić dokładne położenie kabli oraz zgłosić się do RE Suwałki w celu uzyskania informacji o ewentualnych zmianach jakie zaistniały w lokalizacji linii energetycznych na danym terenie.
2. Prace w pobliżu linii kablowych wykonywać sposobem ręcznym, zabezpieczyć kable przed uszkodzeniem mechanicznym.
3. W przypadku uszkodzenia kabli wykonawca zostanie obciążony kosztami naprawy oraz wartością niedostarczonej energii elektrycznej.
4. Skrzyżowania i zbliżenia z kablami energetycznymi wykonywać zgodnie z obowiązującymi normami i przepisami
5. Na istniejące linie kablowe SN-20kV i nN-0,4kV w miejscu skrzyżowania z projektowaną siecią założyć przepusty dwudzielne ochronne.
6. Prace na w/w liniach wykonywać po całkowitym wyłączeniu spod napięcia po wcześniejszym uzgodnieniu i nadzorem RE Suwałki.
7. Miejsca założenia przepustów zgłosić do odbioru technicznego przed zasypaniem. Suwałki dn. 10.10.2014

Uzg. nr 224/10/2014 dotyczy arkuszy nr E1 i E2.

Rejon Energetyczny Suwałki
Wydział Majątku Sieciowego

Specjalista ds. sieci
Ryszard Leńkowski

MAPA DO CELÓW PROJEKTOWYCH		ark 1(2)	Skala mapy	1:500
Miejscowość		Suwałki	Oznaczenie kancelaryjne zgłoszenia pracy geodezyjnej	828-169/2013
Jednostka ewidencyjna	identyfikator	206301_1	Data opracowania mapy:	09/07/2013
	nazwa	M.Suwałki	prostoGEO Radosław Cecot	
Obręb ewidencyjny	identyfikator	206301_1.10		
	nazwa	Obręb Nr 10		
Nazwa układu współrzędnych	prostokątnych płaskich	2000/8		
	wysokości	Kronsztadt 60		
Oznaczenie granic obszaru, który był przedmiotem aktualizacji		— — —		
Służebności gruntowe mające wpływ na zagospodarowanie gruntów zlokalizowanych w granicach projektowanej inwestycji		— — —	Nazwa/imię i nazwisko wykonawcy i podpis osoby reprezentującej wykonawcę	Imię i nazwisko, nr uprawnień i podpis geodety uprawnionego, który opracował mapę

prostoGEO Radosław Cecot
Bartołtowo, ul.Kwiatowa 35, 11-010 Barczewo
tel.791 109 659 www.prostogeo.pl
NIP:7393446445 REGON:280566670

21162 GEODETA UPRAWNIONY
mgr inż. Radosław Cecot
tel. 791 109 659

Wykonanie niniejszej mapy nie było poprzedzone ustaleniami dotyczącymi ewentualnych służebności gruntowych obciążających grunty położone w granicach projektowanej inwestycji budowlanej

*) Należy podać skrócony opis służebności gruntowej wraz ze sposobem jej oznaczenia na mapie, a w przypadku, kiedy nie wykonano ustalenia obciążenia służebnościami - zamieścić stosowną informację.

Szkic orientacji

POCZĄTEK OPRACOWANIA
km 33+625,75
Sejneńska
Szkic arkuszy
Przemysłowa
Piaskowa
Młynarska
Rzeczna Hańcza
Sejny
proj. YAKXS 4x240mm2
proj. YAKXS 4x35mm2
A160PSmm "Arot"

URZĄD MIEJSKI w SUWAŁKACH
OŚRODEK DOKUMENTACJI GEODEZYJNEJ I KARTOGRAFICZNEJ
W obszarze oznaczonym linią przerywaną dokonano aktualizacji treści mapy zasadniczej. Dokumenty z pomiaru uzupełniającego przyjęto do zasobu miejskiego w dniu 08.08.2013 i zaewidencjonowano pod nr 828.023-9/2013
Niniejsza mapa może służyć do celów projektowych. Projektowane obiekty budowlane wymagające pozwolenia na budowę podlegają wytyczeniu i inwentaryzacji powykonawczej przez jednostki uprawnione do wykonania prac geodezyjnych.
Suwałki, dnia 23.08.2013
imię i nazwisko, podpis, stanowisko służbowe osoby upoważnionej
INSPEKTOR
Mirosława Kubicka

Uzgodnienie dotyczy rys. E1 i E2
(branża elektryczna)

PWiK w Suwałkach Sp. z o.o.
uzgadnia trasę:
przebudowy linii kablowej SN 20kV
w zakresie skrzyżowań i zbliżeń z istniejącą siecią wodociągową oraz kanalizacji sanitarnej / deszczowej
20.01.2014
data

KIEROWNIK
działu technicznego
podpis
mgr inż. Agnieszka Maziarz

OZNACZENIA:

- projektowana sieć telekomunikacyjna
- projektowane kable energetyczne
- projektowany kanał technologiczny
- projektowana kanalizacja deszczowa
- projektowana sieć wodociągowa
- rezerwa terenu pod ciepłociąg

LEGENDA:
- istn. trasa linii kablowe SN po przełożeniu
- istn. trasa linii kablowe nN po przełożenu
- istn. trasa linii kablowe SN do przełożenia
- istn. trasa linii kablowe nN do przełożenia
- rura osłonowa "Arot"

Pracownia Projektowo-Konsultingowa Dróg i Mostów "DROMOS" sp. z o.o.
ul.Polna 1B/10
10-061 Olsztyn, tel./fax 534-94-20

Nazwa i adres obiektu: Rozbudowa ulicy Sejneńskiej w Suwałkach w ciagu drogi wojewódzkiej nr 653, od km 33+656 do km 35+580 tj. od ulicy Młynarskiej do granicy administracyjnej Miasta

Projekt zagospodarowania terenu
Przebudowa linii kablowych SN i nN.

Projektował: mgr inż. Marian Malinowski
upr. do projekt. PDL/0137/POOE/11
Sprawdzajacy: mgr inż. Mariusz Ostrowski
upr. do projekt. PDL/0138/POOE/11
Data: lipiec 2014

Skala 1:500
Nr rys. E1