Uzgodniono projekt zagospodarowania budowy parkingu przy ul. Pułaskiego 24E w Suwałkach
Uzg. GK.6642.1.114.2017
dn. 18.04.2017

Rejon Energetyczny Suwałki
Wydział Rozwoju i Eksploatacji
Samodzielny Referent ds. Sieci
Wiesław Hołubowicz

Uzgodniono trasę przełożenia kabla nN relacji ST. 10-922 MON do ZK nr. 2438
18.04.2017

Rejon Energetyczny Suwałki
Wydział Rozwoju i Eksploatacji
Samodzielny Referent ds. Sieci
Wiesław Hołubowicz

Orange Polska S.A.
Dostarczanie i Serwis Usług
Dział Ewidencji i Zarządzania Danymi o Infrastrukturze 6-Olsztyn
Sdz. KA30 | TODDROWI/Pawel
Uzgodniono z zastrzeżeniem uwag
Wg przekazanego załącznika
KA30 | TODDROWI/Pawel
Olsztyn 05-04-2017 Marek Bujko
Miejscowość Data Podpis
Uzgodnienie dotyczy wybicie kablów w pkt. A,B,C,D,E,F,G,H,I z decyzją ORK.

Projekt budowlany/wykonawczy:

Został uzgodniony przez PEC Suwałki Spółka z o.o. z poniższymi wymaganiami i zastrzeżeniami:
I. Inwestor jest zobowiązany:
1) Powiadomić PEC w Suwałki Sp. z o.o. w formie pisemnej o rozpoczęciu robót ziemnych, min. 5 dni przed ich planowanym rozpoczęciem.
2) Roboty ziemne w pobliżu sieci cieplnych przeprowadzać ręcznie bez użycia sprzętu mechanicznego oraz kierowanie robotami powierzyć uprawnionemu pracownikowi PEC Suwałki Sp. z o.o. Sprawdzenie na miejscu budowy, czy roboty w pobliżu sieci cieplnych są prowadzone zgodnie z zatwierdzonym projektem.
3) zgłosić, w formie pisemnej, PEC Suwałki Sp. z o.o. zakończenie robót przed zasypaniem wykopów i umożliwić uprawnionemu pracownikowi PEC Suwałki Sp. z o.o. sprawdzenie na bieżąco wykonanych prac zgodnie z zatwierdzonym projektem.
4) naprawić koszty przebudowy sieci cieplnej, jeśli wynika to z projektu budowlanego.
5) przedłożyć inwentaryzację geodezyjną powykonawczą dla PEC Suwałki Sp. z o.o. w terminie 30 dni od dnia zakończenia robót.
6) [illegible] w przyszłości możliwość wystąpienia urządzeń PEC [illegible] przed zasypaniem.
7) [illegible] PEC Suwałki Sp. z o.o. o odkryciu lub uszkodzeniach sieci cieplnej (tel. 583; 501 259 237; 697 702 710).
8) [illegible]
Suwałki, dnia 20.04.2017
Dyrektor ds. eksploatacji
mgr inż. Karol K. Wandzioch

Zarząd Dróg i Zieleni w Suwałkach
Uzgodniono z uwzględnieniem uwag zawartych w piśmie z dnia 18.04.2017 r.
Znak DIR/5550-125/2790/2017
Suwałki dnia 18.04.2017 r.
DYREKTOR
Zarządu Dróg i Zieleni w Suwałkach
mgr inż. Tomasz Drejer

t. tr. nr. 10-922
położyć na odcinku
do uwagi

Przedsiębiorstwo Energetyki Cieplnej w Suwałkach Spółka z o.o.
16-400 Suwałki, ul. Przemysłowa 4A
KRS 0000030460 NIP 844-000-41-63
tel. centr. (87) 562 99 93, sekr. (87) 562 25 94
fax (87) 562 93 00

PWiK w Suwałkach Sp. z o.o.
uzgadnia trasę:
- sieci*: wodociągowej, kanalizacji sanitarnej / deszczowej
- przyłącza*: wodociągowego, kanalizacji sanitarnej / deszczowej
22.03.2017
data
KIEROWNIK działu technicznego
podpis
mgr inż. Agnieszka Maciarz

URZĄD MIEJSKI
16-400 Suwałki, ul. Mickiewicza 1
tel. (087) 562-80-00, fax (087) 562-80-98
WYDZIAŁ GEODEZJI, GOSPODARKI NIERUCHOMOŚCIAMI i ROLNICTWA

Niniejsza dokumentacja, zarejestrowana pod nr GR.6630.84.2017 była przedmiotem narady koordynacyjnej, przeprowadzonej w formie zebrania zainteresowanych podmiotów, która odbyła się w budynku Urzędu Miejskiego w Suwałkach, przy ul. Mickiewicza 1, dnia 20.04.2017 r.

Z up. PREZYDENTA
PRZEWODNICZĄCY NARADY KOORDYNACYJNEJ
mgr inż. Alicja Ogrins-Szulwic
Inspektor w Wydziale Geodezji, Gospodarki Nieruchomościami i Rolnictwa

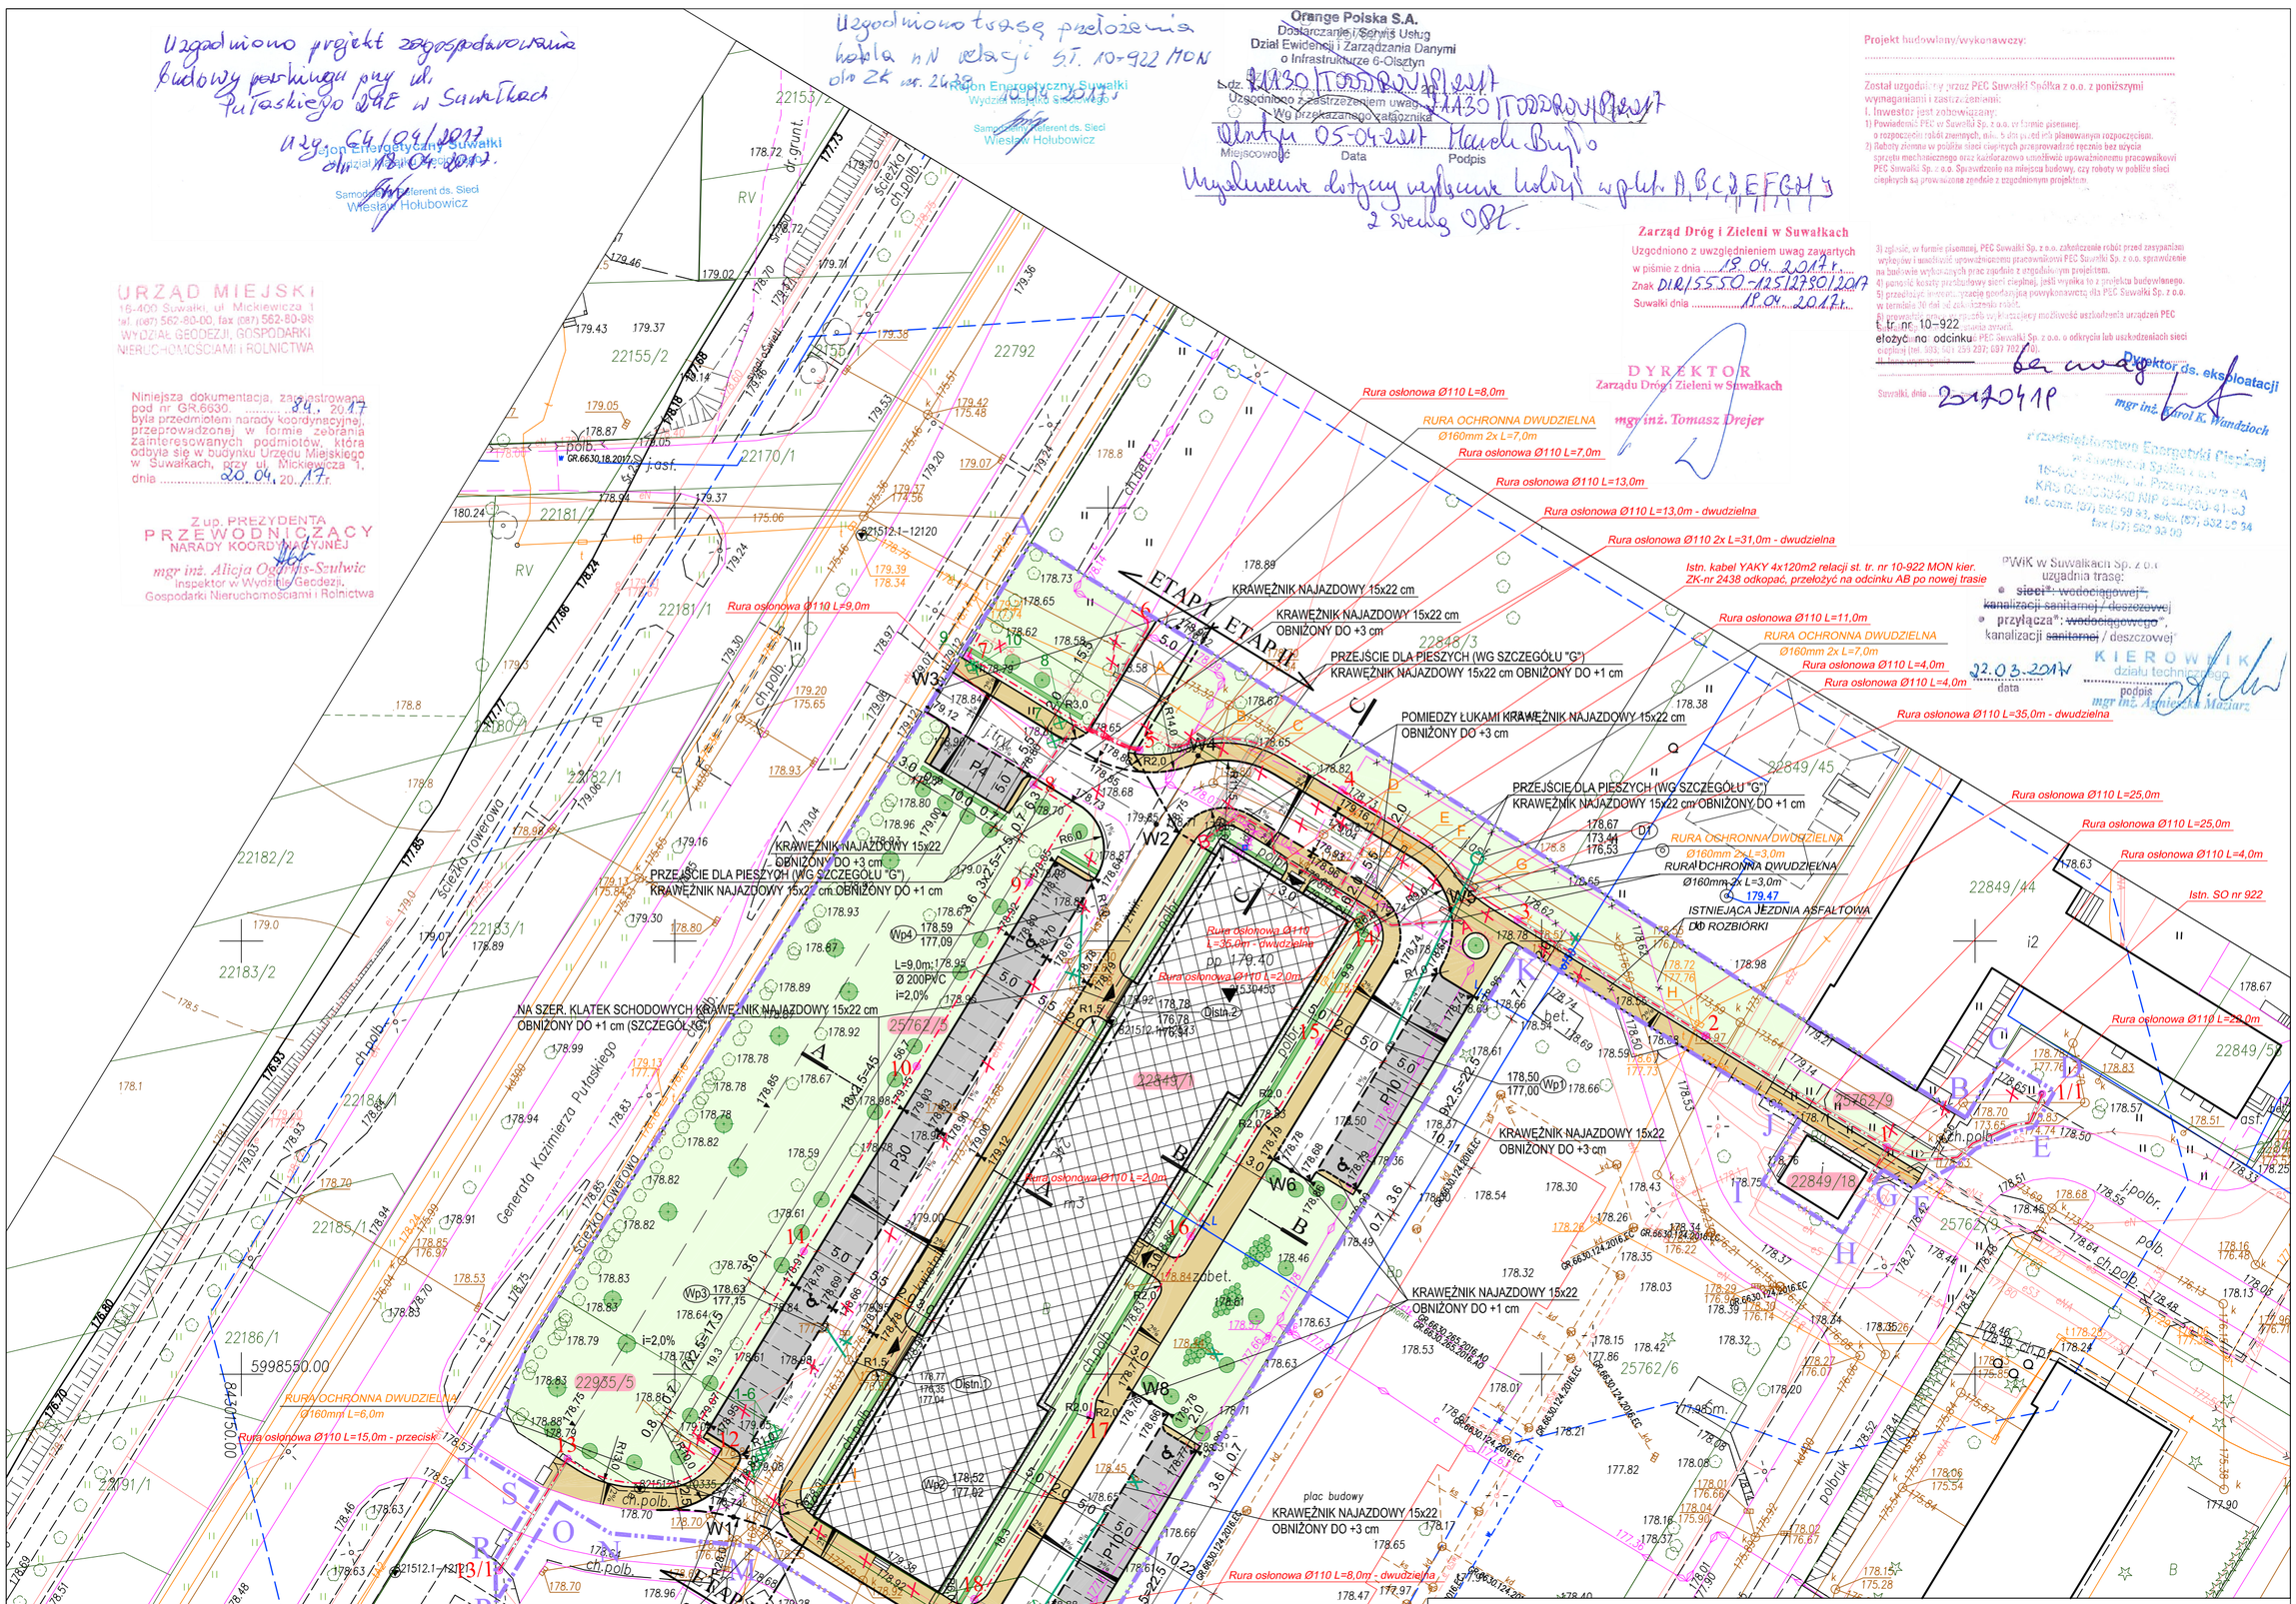

LEGENDA

- ABC...T — Zakres opracowania - zakres oddziaływania
- Istniejące obiekty kubaturowe
- Projektowane nawierzchnie jezdne z kostki brukowej betonowej w kolorze szarym
- Projektowane miejsca postojowe z kostki brukowej betonowej w kolorze grafitowym
- Projektowane chodniki z kostki brukowej betonowej w kolorze szarym
- Projektowana zieleń niska
- 22935/2 — Nr działek objęte opracowaniem
- Projektowana kanalizacja deszczowa
- Projektowane wpusty uliczne
- Wejścia główne do budynku
- 178,78 — Projektowane rzędne
- Projektowane latarnie
- Projektowany słup oświetleniowy
- proj. YAKY 4x35mm²+FeZn 25x3mm²
- proj. kabel nN-0,4kV- komunalny
- wpust z przykanalikiem do likwidacji
- kable energetyczne do likwidacji
- latarnie do likwidacji
- 1-11 — Drzewa do wycinki
- Projektowane drzewa liściaste
- Projektowane drzewa iglaste
- Projektowane krzewy liściaste
- Projektowane krzewy iglaste
- Projektowany żywopłot

Ilość miejsc postojowych - 54 w tym 4 miejsca dla osób niepełnosprawnych

PRACOWNIA PROJEKTOWA „D A R P O L" ZYGMUNT DARGIEWICZ Gawrych Ruda 86 16-402 Suwałki tel. 600 890 579, e-mail: pp.darpol@gmail.com			
Obiekt i adres	Budowa parkingów przy budynku 24E przy ul. Pułaskiego w Suwałkach dz. nr geod. 25762/5, 25762/9, 22935/5, 22935/6, 22849/1, 25762/2, 22849/18		Data: kwiecień 2017 r. Nr rys. 2
Tytuł rysunku	**PROJEKT DROGOWY**		Skala 1:500
Zespół	Imię i nazwisko	Nr upr.	Branża	Podpis
Projektant	mgr inż. Zygmunt Dargiewicz	SUW-5/97	drogi	
Sprawdzający	mgr inż. Marek Otrocki	SUW-81/94	drogi	

MAPA DO CELÓW PROJEKTOWYCH		
Miejscowość		Suwałki
Jednostka ewidencyjna	identyfikator	206301_1
	nazwa	M.Suwałki
Obręb ewidencyjny	identyfikator	206301_1.04
	nazwa	Obręb Nr 04
Nazwa układu współrzędnych	prostokątnych płaskich	2000/8
	wysokości	Kronsztadt 60
Oznaczenie granic obszaru, który był przedmiotem aktualizacji		— — —
Służebności gruntowe mające wpływ na zagospodarowanie gruntów zlokalizowanych w granicach projektowanej inwestycji *)		— · — · —

Skala mapy	1:500
Oznaczenie kancelaryjne zgłoszenia pracy geodezyjnej	GR.6642.1.114.2017
Data opracowania mapy:	06/02/2017

USŁUGI GEODEZYJNE STANISŁAW ESSEL
USŁUGI GEODEZYJNE
STANISŁAW ESSEL
16-400 Suwałki, ul. Paca 3/37
tel. 565 83 15
NIP 844-104-39-88 REG. 790142748

Geodeta Uprawniony
Upr. Nr 8104
Stanisław Essel
16-400 Suwałki, ul. Paca 8/37
tel. (0 prefix 87) 565 83 15; 0 601 392698

Nazwa/imię i nazwisko wykonawcy i podpis osoby reprezentującej wykonawcę

Imię i nazwisko, nr uprawnień i podpis geodety uprawnionego, który opracował mapę

Wykonanie niniejszej mapy nie było poprzedzone ustaleniami dotyczącymi ewentualnych służebności gruntowych obciążających grunty położone w granicach projektowanej inwestycji budowlanej

*) Należy podać skrócony opis służebności gruntowej wraz ze sposobem jej oznaczenia na mapie, a w przypadku, kiedy nie wykonano ustalenia obciążenia służebnością- zamieścić stosowną informację.

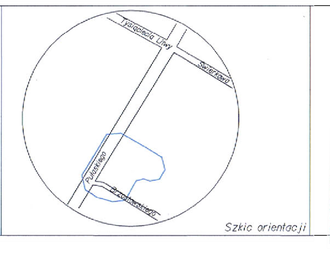

Szkic orientacji

Poświadcza się, że niniejszy dokument został opracowany w wyniku prac geodezyjnych i kartograficznych, których rezultaty zawiera operat techniczny wpisany do ewidencji materiałów państwowego zasobu geodezyjnego i kartograficznego

Organ prowadzący państwowy zasób geodezyjny i kartograficzny	PREZYDENT MIASTA SUWAŁK
Identyfikator ewidencyjny materiału zasobu-operatu technicznego	P. 2063.2017.132
Data wpisania operatu technicznego do ewidencji materiałów zasobu	17.02.2017r.
Imię, nazwisko i podpis osoby reprezentującej organ	PODINSPEKTOR Bożena Milewska

W obszarze opracowanej mapy (opracowanego projektu) znajdują się punkty osnowy geodezyjnej, które podlegają ochronie. Zgodnie z art. 48 pkt 3 ustawy z dnia 17 maja 1989 r. Prawo geodezyjne i kartograficzne, kto niszczy, uszkadza i przemieszcza znaki geodezyjne podlega karze grzywny