Rzemieślnicza
Majerskiego
Wojska Polskiego
Hubala
Utrata
szkic orientacyjny
skala 1 : 25 000

MAPA SYTUACYJNO-WYSOKOŚCIOWA 1:500
do celów projektowych
Suwałki "Teren przy ul. Leśnej i ul. Hubala"

ZADANIE 2 "ARKUSZ 1"

L.ks.rob: 21/2006 KERG: 828-79/2006
arkusze map: 215.341. 2041, 2042, 2043, 2044, 2522 i 2524.
215.342. 1611, 1613, 1631, 1633, 2111, 2112, 2113, 2114 i 212.

Mapa aktualna na dzień 2006.05.10. Suwałki dn. 2006.05.25.

Usługi Geodezyjne Stanisław Essel
16-400 Suwałki ul. Paca 8/37

Geodeta Uprawniony
Upr. Nr 8104
Stanisław Essel
16-400 Suwałki, ul. Paca 8/37

PROJEKTANT
mgr inż. Zygmunt Dargiewicz
Konstr. bud. bez ograniczeń : SUW-5/97

ZA ZGODNOŚĆ
Z ORYGINAŁEM
P.P. "DARPOL"
mgr inż. Zygmunt Dargiewicz

URZĄD MIEJSKI w SUWAŁKACH
ZESPÓŁ UZGADNIANIA
DOKUMENTACJI PROJEKTOWEJ
16-400 Suwałki ul. Mickiewicza 1
tel: (087) 562-81-42, fax (087) 562-80-98

Na podstawie art. 28 ust. 1 ustawy z dnia 17 maja 1989 r.-Prawo geodezyjne i kartograficzne (Dz.U. z 2000 r. Nr 100, pozycja 1086 i Nr 120, pozycja 1268) uzgodniono usytuowanie projektowanych sieci uzbrojenia terenu -WODOCIĄGOWA, KANALIZACJI SANITARNEJ I DESZCZOWEJ TELEKOMUNIKACYJNA I ENERGETYCZNA

(wyszczególnienie uzgadnianych sieci uzbrojenia terenu)

Uzgodnione usytuowanie sieci uzbrojenia terenu podlega wy[illegible] i geodezyjnej inwentaryzacji powykonawczej przez jed[illegible] uprawnione do wy[illegible]ywania prac geodezyjnych. W razie niezgodności re[illegible] sieci uzbrojenia terenu z uzgo[illegible] projektem inwestor zobo[illegible]y jest przedłożyć mapę z wy[illegible] pomiarów powykonaw[illegible] właściwemu organowi administ[illegible] architekt[illegible]zno-budowlane[illegible]. Uzgodnione usytuowa[illegible]ektowanych sieci uzbrojenia terenu zachowuje ważność prze[illegible] 3 lat od dnia wydania opinii w spr[illegible] uzgadniania usytuowania projektowanych sieci uzbrojenia te[illegible]. Uzgodnienie traci ważność w przypadku o którym mowa w [illegible] rozporządzenia Ministra Rozwoju Regionalnego i Budownictwa z dnia 2 kwietnia 2001r.. W sprawie geodezyjnej ewidencji sieci uzbrojenia terenu oraz zespołów uzgadniania dokumentacji projektowej (Dz. U. nr 38, pozycja 455)

GR.7442-231/2006
(sygn. opinii)

Suwałki, 9.11.2006
(miejscowość i data)

up. PREZYDENTA
mgr inż. Elżbieta Ciechanowicz
Przewodnicząca Miejskiego Zespołu Uzgadniania Dokumentacji Projektowej

PROJEKT ZAGOSPODAROWANIA

BUDOWA ULIC DOJAZDOWYCH LEŻĄCYCH W KWARTALE POMIĘDZY UL. LEŚNĄ I UL. HUBALA W SUWAŁKACH - ZADANIE 2

SKALA 1 : 500

MIEJSKA DYREKCJA INWESTYCJI
16-400 Suwałki, ul. Sejneńska 82
tel./fax (087) 566-78-55, 566-48-31
[illegible] 790676375 NIP 844-18-88-579

Uzgodnienie Nr I-22/15/06 z dn. 14.11.2006
Projektu budowlanego odwodnienie ulicy Leśnej i terenów przemysłowo-usługowych w Suwałkach

Projekt uzgodniono w MDI Suwałki z następującymi uwagami:

1. Przed [illegible] wykonawca (inwestor) zgłosi się do MDI celem dokonania odbioru technicznego.
2. Inwestor obowiązany jest dostarczyć inwentaryzację geodezyjną powykonawczą.
3. Użytkownik zobowiązany jest zawrzeć z MDI Suwałki umowę na odprowadzanie wód opadowych i roztopowych do miejskiej sieci kanalizacji deszczowej.

STARSZY INSPEKTOR NADZORU
MDI w Suwałkach
mgr inż. Adam Łukaszewicz
upr. bud. w spec. instalacyjno-inżynierskiej
917/EL/85. SUW-13/99

Zakład Energetyczny Białystok
Spółka Akcyjna
REJON ENERGETYCZNY SUWAŁKI
16-400 Suwałki, ul. Piaskowa 1
tel./fax 566-42-17 (-19)
- 4 -

Uzgodniono z uwagami

1. ~~Orientacyjne~~ trasy linii energetycznych istniejących naniesiono kolorem czerwonym, przed przystąpieniem do robót ustalić dokładne położenie kabli oraz zgłosić ~~się~~ do Rejonu Energetycznego w celu uzyskania informacji o ewentualnych zmianach jakie zaistniały w lokalizacji linii energetycznych na danym terenie.
2. Prace w pobliżu linii kablowych wykonywać sposobem ręcznym, zabezpieczyć kable przed uszkodzeniem mechanicznym.
3. W przypadku uszkodzenia kabli wykonawca zostanie obciążony kosztami naprawy oraz wartością niedostarczonej energii elektrycznej.
4. Skrzyżowania i zbliżenia z kablami energetycznymi wykonywać zgodnie z obowiązującymi normami i przepisami.
5. Na istniejące linie kablowe SN-20kV i nN-0,4kV w miejscu skrzyżowania z projektowaną siecią oraz poszerzenia jezdni założyć przepusty dwudzielne ochronne.
6. Prace na w/w liniach wykonywać po całkowitym wyłączeniu spod napięcia po wcześniejszym uzgodnieniu i nadzorem RE Suwałki.
7. Miejsca przełożenia kabli i założenia przepustów zgłosić do odbioru technicznego przed zasypaniem.

Suwałki dn. 06.11.2006

Zakład Energetyczny Białystok S.A.
REJON ENERGETYCZNY SUWAŁKI
REFERENT ds. DOKUMENTACJI
J. Siłkowski
mgr inż. Jacek Siłkowski

MIEJSKA DYREKCJA INWESTYCJI
16-400 Suwałki, ul. Sejneńska 82
tel./fax (087) 566-78-55, 566-48-31
[illegible] 790676375, NIP 844-18-88-579
I-5550/247/2006

Przed przystąpieniem do robót należy uzyskać zgodę Miejskiej Dyrekcji Inwestycji i Komunikacji w Suwałkach na zajęcie pasa drogowego
Uzgodniono dnia 06.11.2006
bez uwag
dot. rys. 1÷4

STARSZY PROJEKTANT
MDI w Suwałkach
mgr inż. Grażyna Wandzioch
upr. bud. do projektowania
SUW-118/89

TELEKOMUNIKACJA POLSKA S.A.
Obszar Pionu Sieci
Dział Zarządzania Zasobami Sieci
Al. M. J. Piłsudskiego 63 A, 10-449 Olsztyn
Uzgodnienie nr 98873, Rys. 2/1÷2/4
Suwałki dn. 19.10.06r

Teresa Wojtkiewicz
Dział Zarządzania Zasobami Sieci

URZĄD MIEJSKI W SUWAŁKACH
WYDZIAŁ ARCHITEKTURY
I GOSPODARKI PRZESTRZENNEJ
16-400 Suwałki, ul. Mickiewicza 1

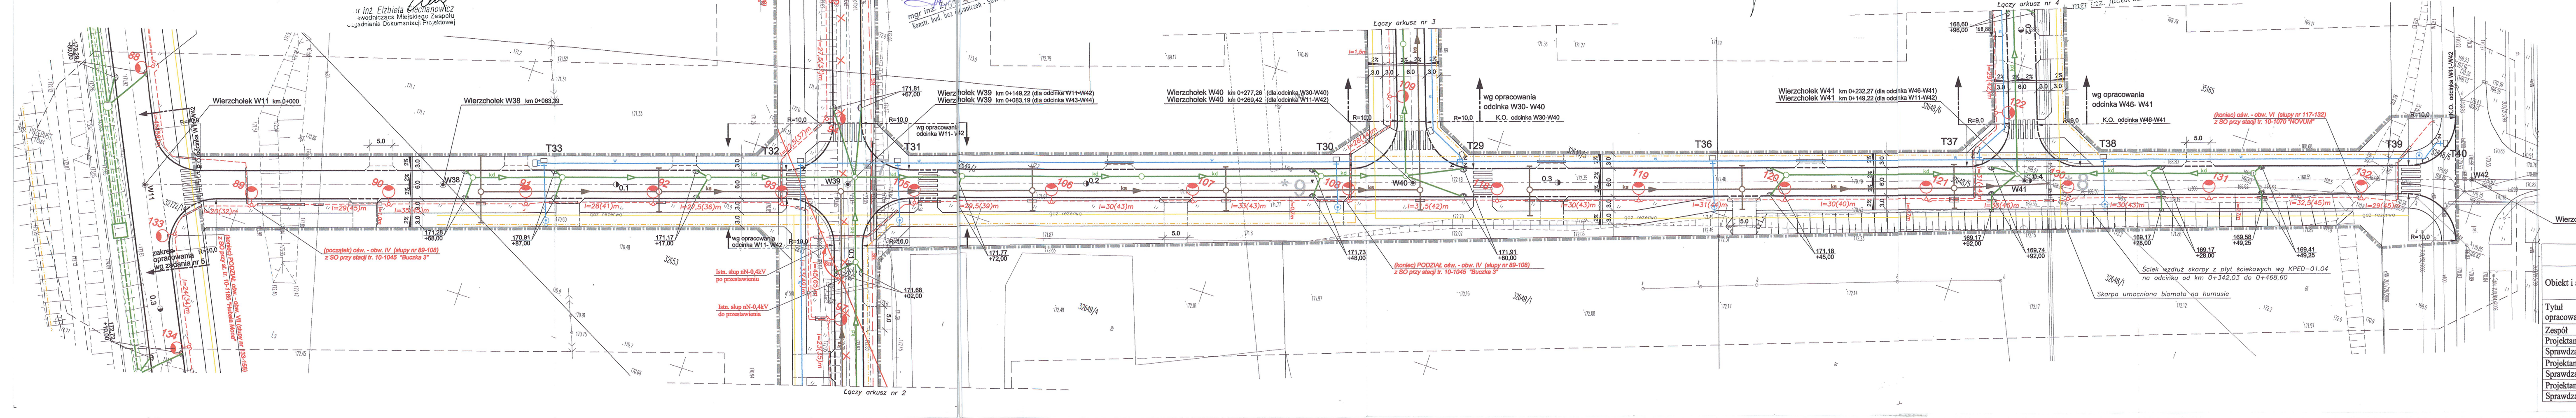
Wierzchołek W43 km 0+000
Początek opracowania odcinka W43-W44
Wierzchołek W11 km 0+000
Wierzchołek W38 km 0+063,39
Wierzchołek W39 km 0+149,22 (dla odcinka W11-W42)
Wierzchołek W39 km 0+063,19 (dla odcinka W43-W44)
Wierzchołek W40 km 0+277,26 (dla odcinka W30-W40)
Wierzchołek W40 km 0+269,42 (dla odcinka W11-W42)
Wierzchołek W41 km 0+232,27 (dla odcinka W46-W41)
Wierzchołek W42 km 0+493,96
wg opracowania odcinka W30-W40
wg opracowania odcinka W46-W41
K.O. odcinka W30-W40
K.O. odcinka W46-W41
Łączy arkusz nr 2
Łączy arkusz nr 3
Łączy arkusz nr 4
T29
T30
T31
T32
T33
T36
T37
T38
T39
T40
R=10,0
R=9,0
3,0
5,0
6,0
168,60
+96,00
168,88
172,29
+50,00
170,85
166,82
170,83
170,89
170,84
PRZEPUST
Skarpa umocniona biomatą na humusie

LEGENDA

- linia rozgraniczajaca - zakres opracowania
- istniejąca sieć wodociągowa
- istniejąca kanalizacja deszczowa
- istniejąca kanalizacja sanitarna
- istniejące kable energetyczne średniego napięcia
- istniejące kable energetyczne niskiego napięcia
- istniejąca kanalizacja telefoniczna
- kable energetyczne niskiego napięcia do przełożenia
- drzewa do wycinki
- 32873 - nr geod. działki
- projektowana kanalizacja sanitarna
- projektowana kanalizacja deszczowa
- projektowana sieć wodociągowa
- projektowane hydranty p.poż.
- linia kablowa nN -0,4kV
- linia kablowa 0,4kV - oświetleniowa
- projektowana linia kablowa SN - 20kV
- kabel telefoniczny po przełożeniu
- rezerwa terenu na sieć telekomunikacyjną
- rezerwa terenu na sieć gazową
- jezdnia z betonu asfaltowego
- miejsca postojowe z kostki brukowej betonowej gr. 8 cm
- ciągi pieszo-rowerowe z kostki brukowej betonowej gr.6 cm
- opaska z płyt betonowych 5x35x35
- wjazdy bramowy z kostki brukowej betonowej gr.8 cm
- zieleń drogowa

PWiK w Suwałkach Sp. z o.o.
uzgadnia trasę: sieci wodociągowej*, kanalizacji sanitarnej*, ~~przyłącza wodociągowego*, kanalizacji sanitarnej*~~ Rys. 2/1÷2/4
19.10.06
data
podpis

PRACOWNIA PROJEKTOWA „D A R P O L” Gawrych Ruda 86 16-402 Suwałki tel./fax 5639120			
Obiekt i adres	Budowa ulic dojazdowych leżących w kwartale pomiędzy ul. Leśną i ul. Hubala w Suwałkach - Zadanie 2		Data: 09.2006 r. Nr rys. 2/1
Tytuł opracowania	Projekt zagospodarowania		Skala: 1 : 500
Zespół	Imię i nazwisko	Nr upr.	Podpis
Projektant	mgr inż. Zygmunt Dargiewicz	SUW-5/97	
Sprawdzający	mgr inż. Marek Otrocki	SUW-81/94	
Projektant	mgr inż. Andrzej Urbanowicz	SUW-1/96	
Sprawdzający	mgr inż. Dorota Bazylewicz	PDL/0075/PWOS/05	
Projektant	mgr inż. Stefan Bolewski	SUW 42/89	Stefan Bolew
Sprawdzający	inż. Lechosław Wierzbicki	96/G/75	