MAPA SYTUACYJNO-WYSOKOŚCIOWA
Skala 1:500

ul. Szkolna 5
dz. 10674/1
miasto Suwałki, woj. podlaskie
Obręb Nr 05

1. Osnowa - Układ Państwowy "2000"
2. Poziom odniesienia "Kronsztadt"

DO CELÓW PROJEKTOWYCH

Wykonawca roboty:

Usługi Geodezyjno-Kartograficzne Mariusz Harmuszkiewicz

GEODETA UPRAWNIONY
Świadectwo nr 16934
Mariusz Harmuszkiewicz
16-400 Suwałki, ul. Kościuszki 110p.5
tel. dom. (087) 565-41-40, 0 503-341203
NIP 844-109-56-95 tel./fax (087) 563-03-12

KERG: 828-22/2012 Księga robót: 19/2012
Mapa aktualna na dzień: 24/02/2012

Niniejszą mapę sporządzono na podstawie istniejących materiałów archiwalnych stanowiących zasób MODGiK, oraz pomiaru uzupełniającego wykonanego w roku 2012

Poza wykazanymi na niniejszej mapie urządzeniami podziemnymi nie wyklucza się istnienia w terenie urządzeń podziemnych o których brak było informacji w ośrodkach branżowych i nie zostały odnalezione w czasie inwentaryzacji geodezyjnej.

URZĄD MIEJSKI w SUWAŁKACH
OKRĘGOWY OŚRODEK GEODEZYJNO-KARTOGRAFICZNY
Nr mapy 825.014-5/2012 27.02.2012
Suwałki, dnia 29.02.2012 PODINSPEKTOR
Mirosława Kubicka

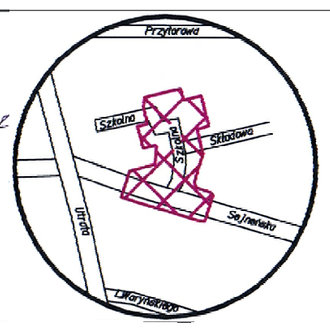

URZĄD MIEJSKI w SUWAŁKACH
ZESPÓŁ UZGADNIANIA DOKUMENTACJI PROJEKTOWEJ
16-400 Suwałki, ul. Mickiewicza 1
tel. (087) 562-81-42, fax (087) 562-80-98

PROJEKT ZAGOSPODAROWANIA

Rozbudowa i przebudowa z budową zjazdów ul. Szkolnej w Suwałkach

SKALA 1 : 500

Na podstawie art. 28 ust. 1 ustawy z dnia 17 maja 1989 r.-Prawo geodezyjne i kartograficzne (Dz.U. z 2000 r. Nr [illegible], pozycja 1086 i Nr 123, pozycja 1268) uzgodniono usytuowanie projektowanych sieci uzbrojenia terenu
- sieci wodociągowa, kanalizacji sanitarnej i elektrycznej oświetleniowej N,
kanaliz. teletech. do sygnalizacji świetlnej, cieplna, telekomunikacyjna
(wymienić projektowanych sieci uzbrojenia terenu)
Uzgodnione usytuowanie sieci uzbrojenia terenu podlega wytyczeniu i geodezyjnej inwentaryzacji powykonawczej przez jednostki uprawnione do wykonywania prac geodezyjnych.
W razie niezgodności realizacji sieci uzbrojenia terenu z uzgodnionym projektem inwestor zobowiązany jest przedłożyć mapę z wynikami pomiarów powykonawczych właściwemu organowi administracji architektoniczno-budowlanej.
Uzgodnione usytuowania projektowanych sieci uzbrojenia terenu zachowuje ważność przez okres 3 lat od dnia wydania opinii w sprawie uzgodnienia usytuowania projektowanych sieci uzbrojenia terenu. Uzgodnienie traci ważność w przypadku, o którym mowa w § 13 rozporządzenia Ministra Rozwoju Regionalnego i Budownictwa z kwietnia 2001r.. W sprawie geodezyjnej osnowy sieci uzbrojenia terenu oraz zespołów uzgadniania dokumentacji projektowej (Dz. U. nr 38, pozycja 455)

GR.6630.64.2012 (sygn. sprawy) Suwałki, 19.04.2012 (miejscowość i data)

STĘP. PREZYDENTA
mgr inż. Elżbieta Siechanowicz
Przewodnicząca Miejskiego Zespołu Uzgadniania Dokumentacji Projektowej

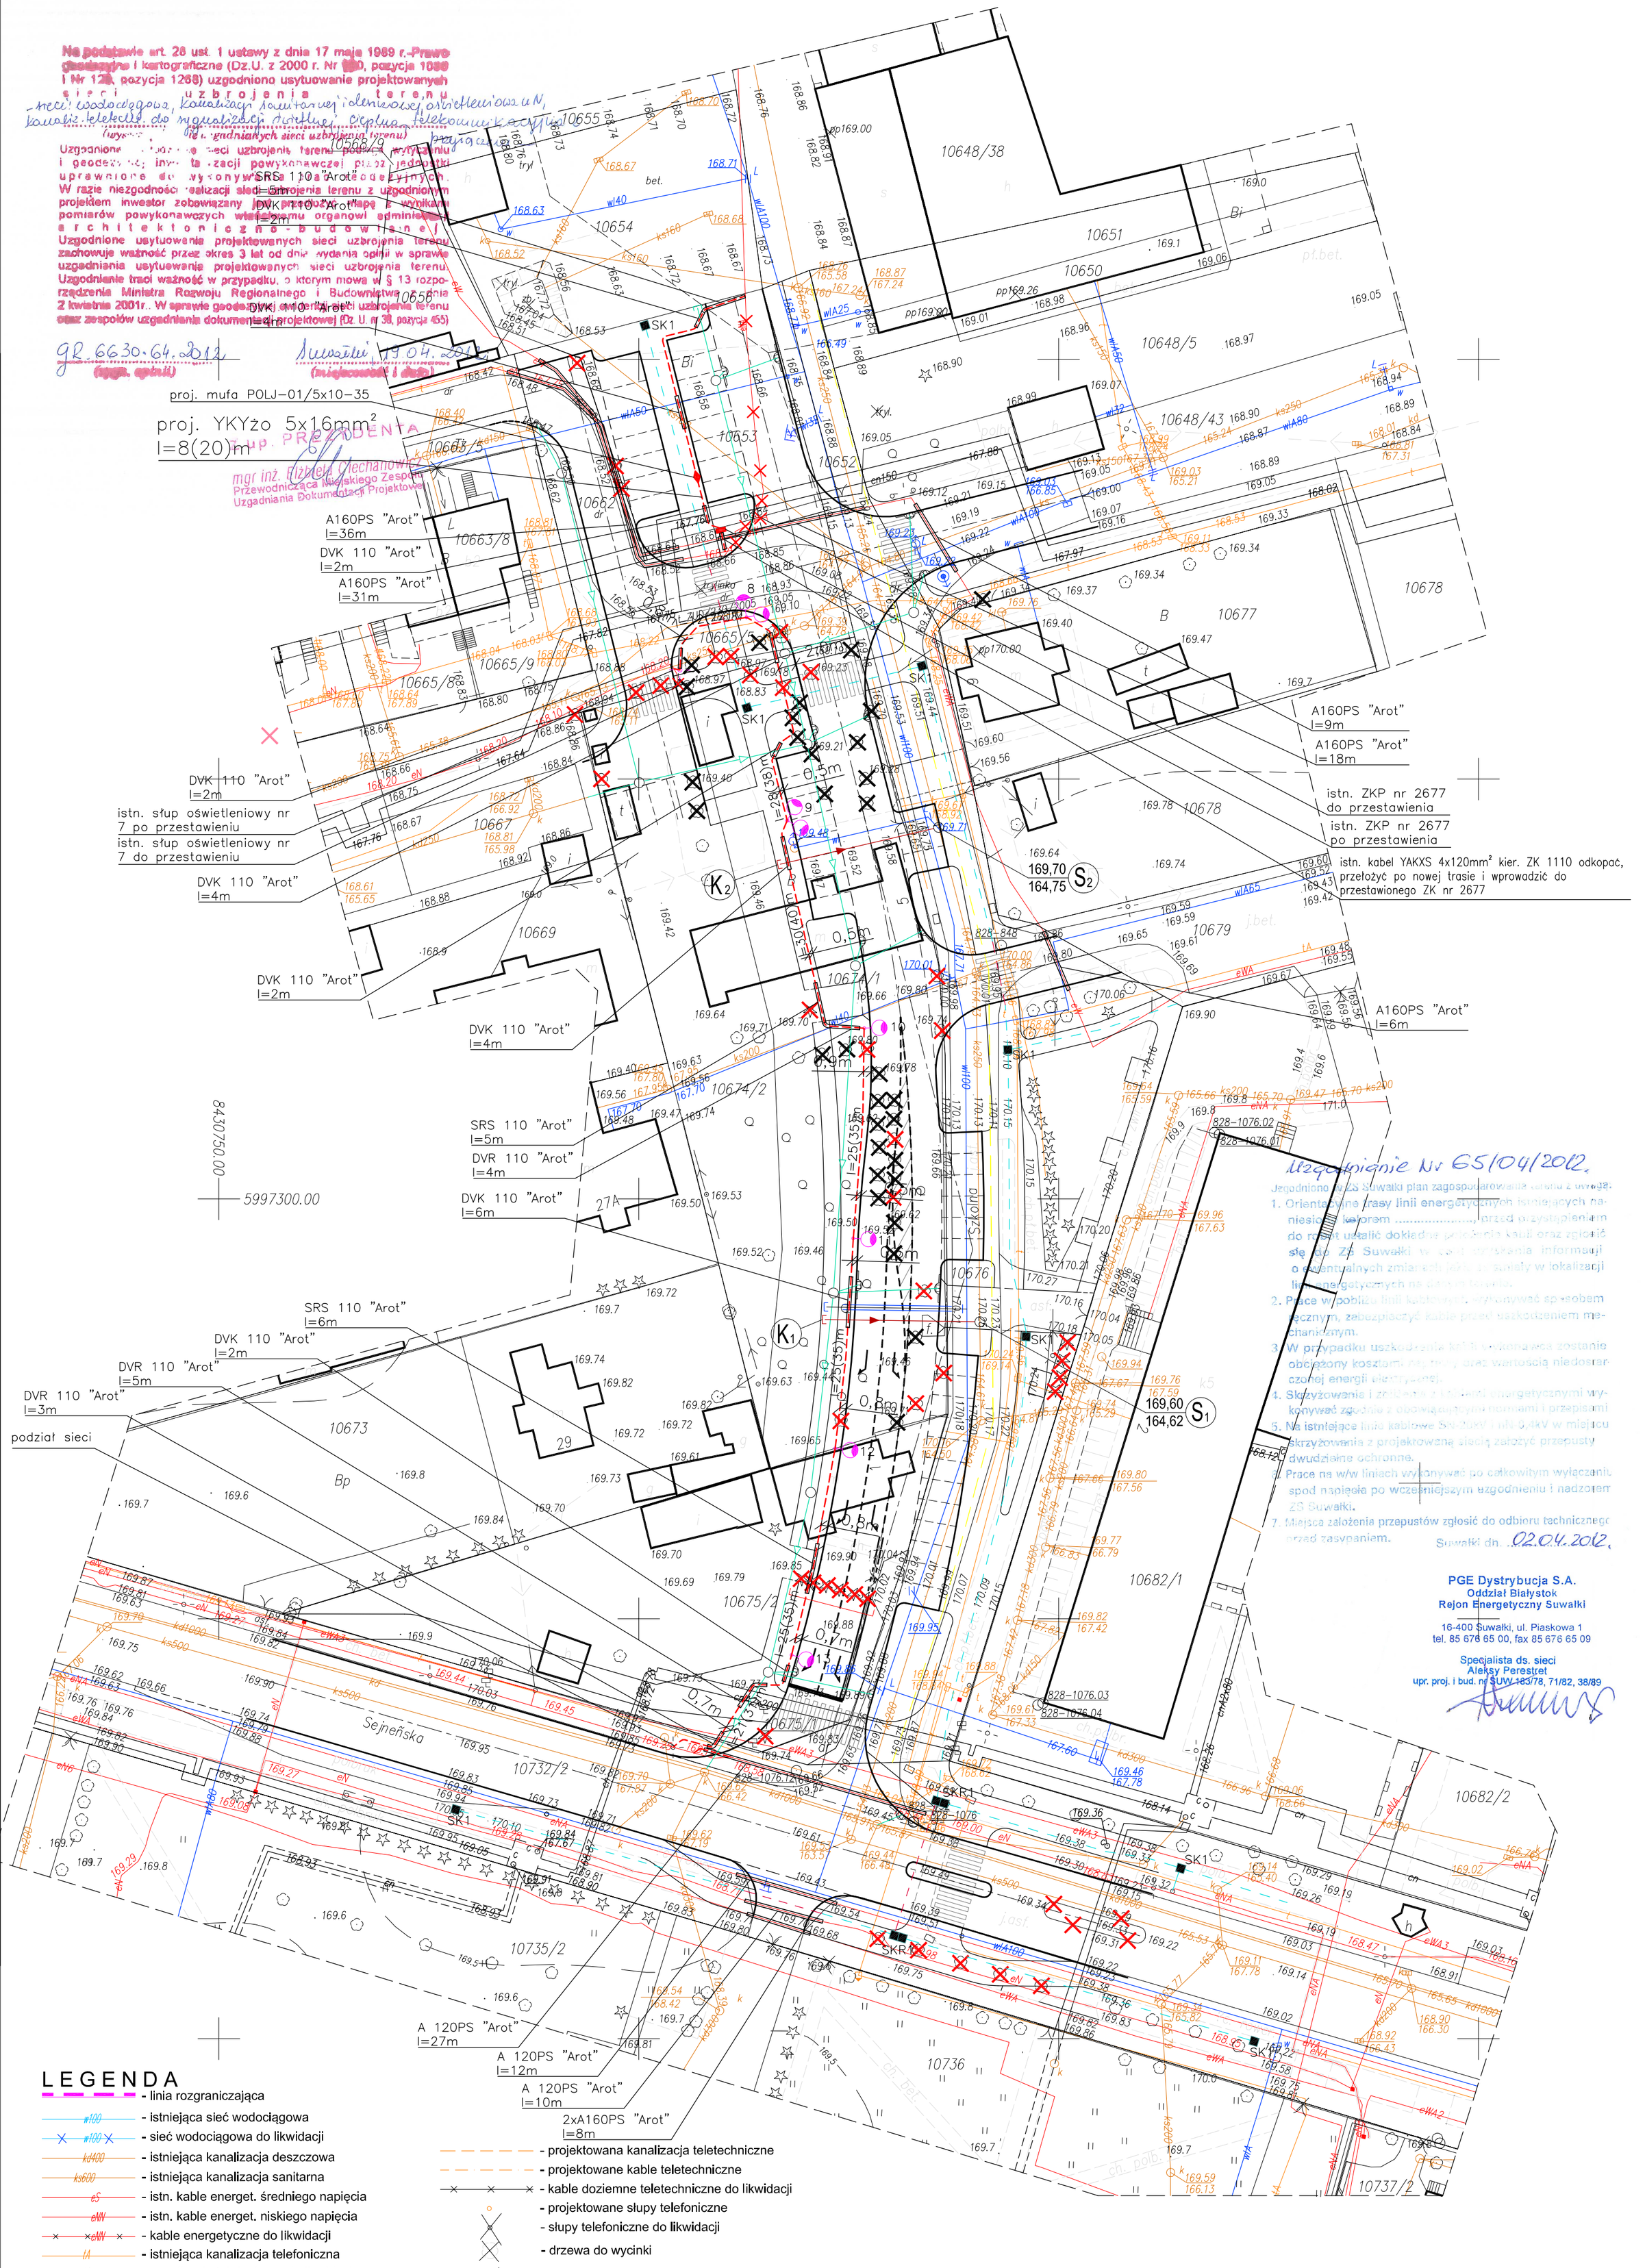

Uzgodnienie Nr 65/04/2012.

Jegodniono z ZS Suwałki plan zagospodarowania terenu z uwagą:
1. Orientacyjne trasy linii energetycznych istniejących naniesiono kolorem ..... przed przystąpieniem do robót ustalić dokładne położenie kabli oraz zgłosić się do ZS Suwałki w celu uzyskania informacji o ewentualnych zmianach jakie zaszły w lokalizacji linii energetycznych na dalszym terenie.
2. Prace w pobliżu linii kablowych wykonywać sposobem ręcznym, zabezpieczyć kable przed uszkodzeniem mechanicznym.
3. W przypadku uszkodzenia kabli winowajca zostanie obciążony kosztami naprawy oraz wartością niedostarczonej energii elektrycznej.
4. Skrzyżowania i zbliżenia z istniejącymi energetycznymi wykonywać zgodnie z obowiązującymi normami i przepisami
5. Na istniejące linie kablowe SN-20kV i nN-0,4kV w miejscu skrzyżowania z projektowaną siecią założyć przepusty dwudzielne ochronne.
6. Prace na w/w liniach wykonywać po całkowitym wyłączeniu spod napięcia po wcześniejszym uzgodnieniu i nadzorem ZS Suwałki.
7. Miejsca założenia przepustów zgłosić do odbioru technicznego przed zasypaniem.

Suwałki dn. 02.04.2012.

PGE Dystrybucja S.A.
Oddział Białystok
Rejon Energetyczny Suwałki
16-400 Suwałki, ul. Piaskowa 1
tel. 85 676 65 00, fax 85 676 65 09
Specjalista ds. sieci
Aleksy Perestret
upr. proj. i bud. nr SUW 183/78, 71/82, 38/89

LEGENDA

- linia rozgraniczająca
- istniejąca sieć wodociągowa
- sieć wodociągowa do likwidacji
- istniejąca kanalizacja deszczowa
- istniejąca kanalizacja sanitarna
- istn. kable energet. średniego napięcia
- istn. kable energet. niskiego napięcia
- kable energetyczne do likwidacji
- istniejąca kanalizacja telefoniczna
- kanalizacja telefoniczna do likwidacji
- rezerwa terenu na gaz
- projektowane hydranty
- projektowana sieć wodociągowa
- projektowana kanalizacja deszczowa
- projektowane wpusty uliczne ze ściekiem
- projektowana kanalizacja sanitarna
- słupy do likwidacji
- słupy do przeniesienia
- projektowana trasa kabli sterowniczych
- projektowana kanalizacja teletechniczne
- projektowane kable teletechniczne
- kable doziemne teletechniczne do likwidacji
- projektowane słupy telefoniczne
- słupy telefoniczne do likwidacji
- drzewa do wycinki
- projektowane miejsca postojowe z kostki brukowej betonowej gr.8 cm
- projektowana jezdnia z betonu asfaltowego
- proj. zatoki autobusowe, wysepki i pierścienie rond z kostki kamiennej gr. 10 cm
- projektowany chodnik i ścieżka rowerowa z kostki brukowej bet. gr.6 cm
- zjazd z kostki brukowej betonowej gr.8 cm
- projektowane nasadzenia krzewów i drzew
- zieleń drogowa
- 32456/1 nr geod. działek objętych opracowaniem

- proj. linia kablowa oświetlenia YAKY 4x35mm²+FeZn 25x3mm
- proj. słup oświetleniowy typ SAL-9 o wys. 9m kolor: anodowany naturalny z wysięgnikiem WŁ-1/1,5/3,2/5 z oprawą LUNOIDA S-70W-wg kat."ROSA"
- proj. słup oświetleniowy typ SAL-9 o wys. 9m kolor: anodowany naturalny z wysięgnikiem WŁ-2/1,5/3,2/5 (układ ramion 90°) z oprawami LUNOIDA S-70W-wg kat."ROSA"
- rura osłonowa "Arot"

PRACOWNIA PROJEKTOWA ZYGMUNT DARGIEWICZ Gawrych Ruda 86 16-402 Suwałki tel./fax 5639120, e-mail: pp.darpol@gmail.com			
Obiekt i adres	**Rozbudowa i przebudowa z budową zjazdów ul. Szkolnej w Suwałkach**		Data: kwiecień 2012 r. Nr rys. E1
Tytuł opracowania	**PROJEKT ZAGOSPODAROWANIA TERENU Przebudowa linii kablowych nN-0,4kV wraz z oświetleniem ulicy Szkolnej w Suwałkach**		Skala 1 : 500
Zespół	Imię i nazwisko	Nr upr.	Podpis
Projektant	mgr inż. Stefan Bolewski	SUW 42/89	
	mgr inż. Marian Malinowski	PDL/0137/POOE/11	
Sprawdzający	inż. Lechosław Wierzbicki	96/GD/75	