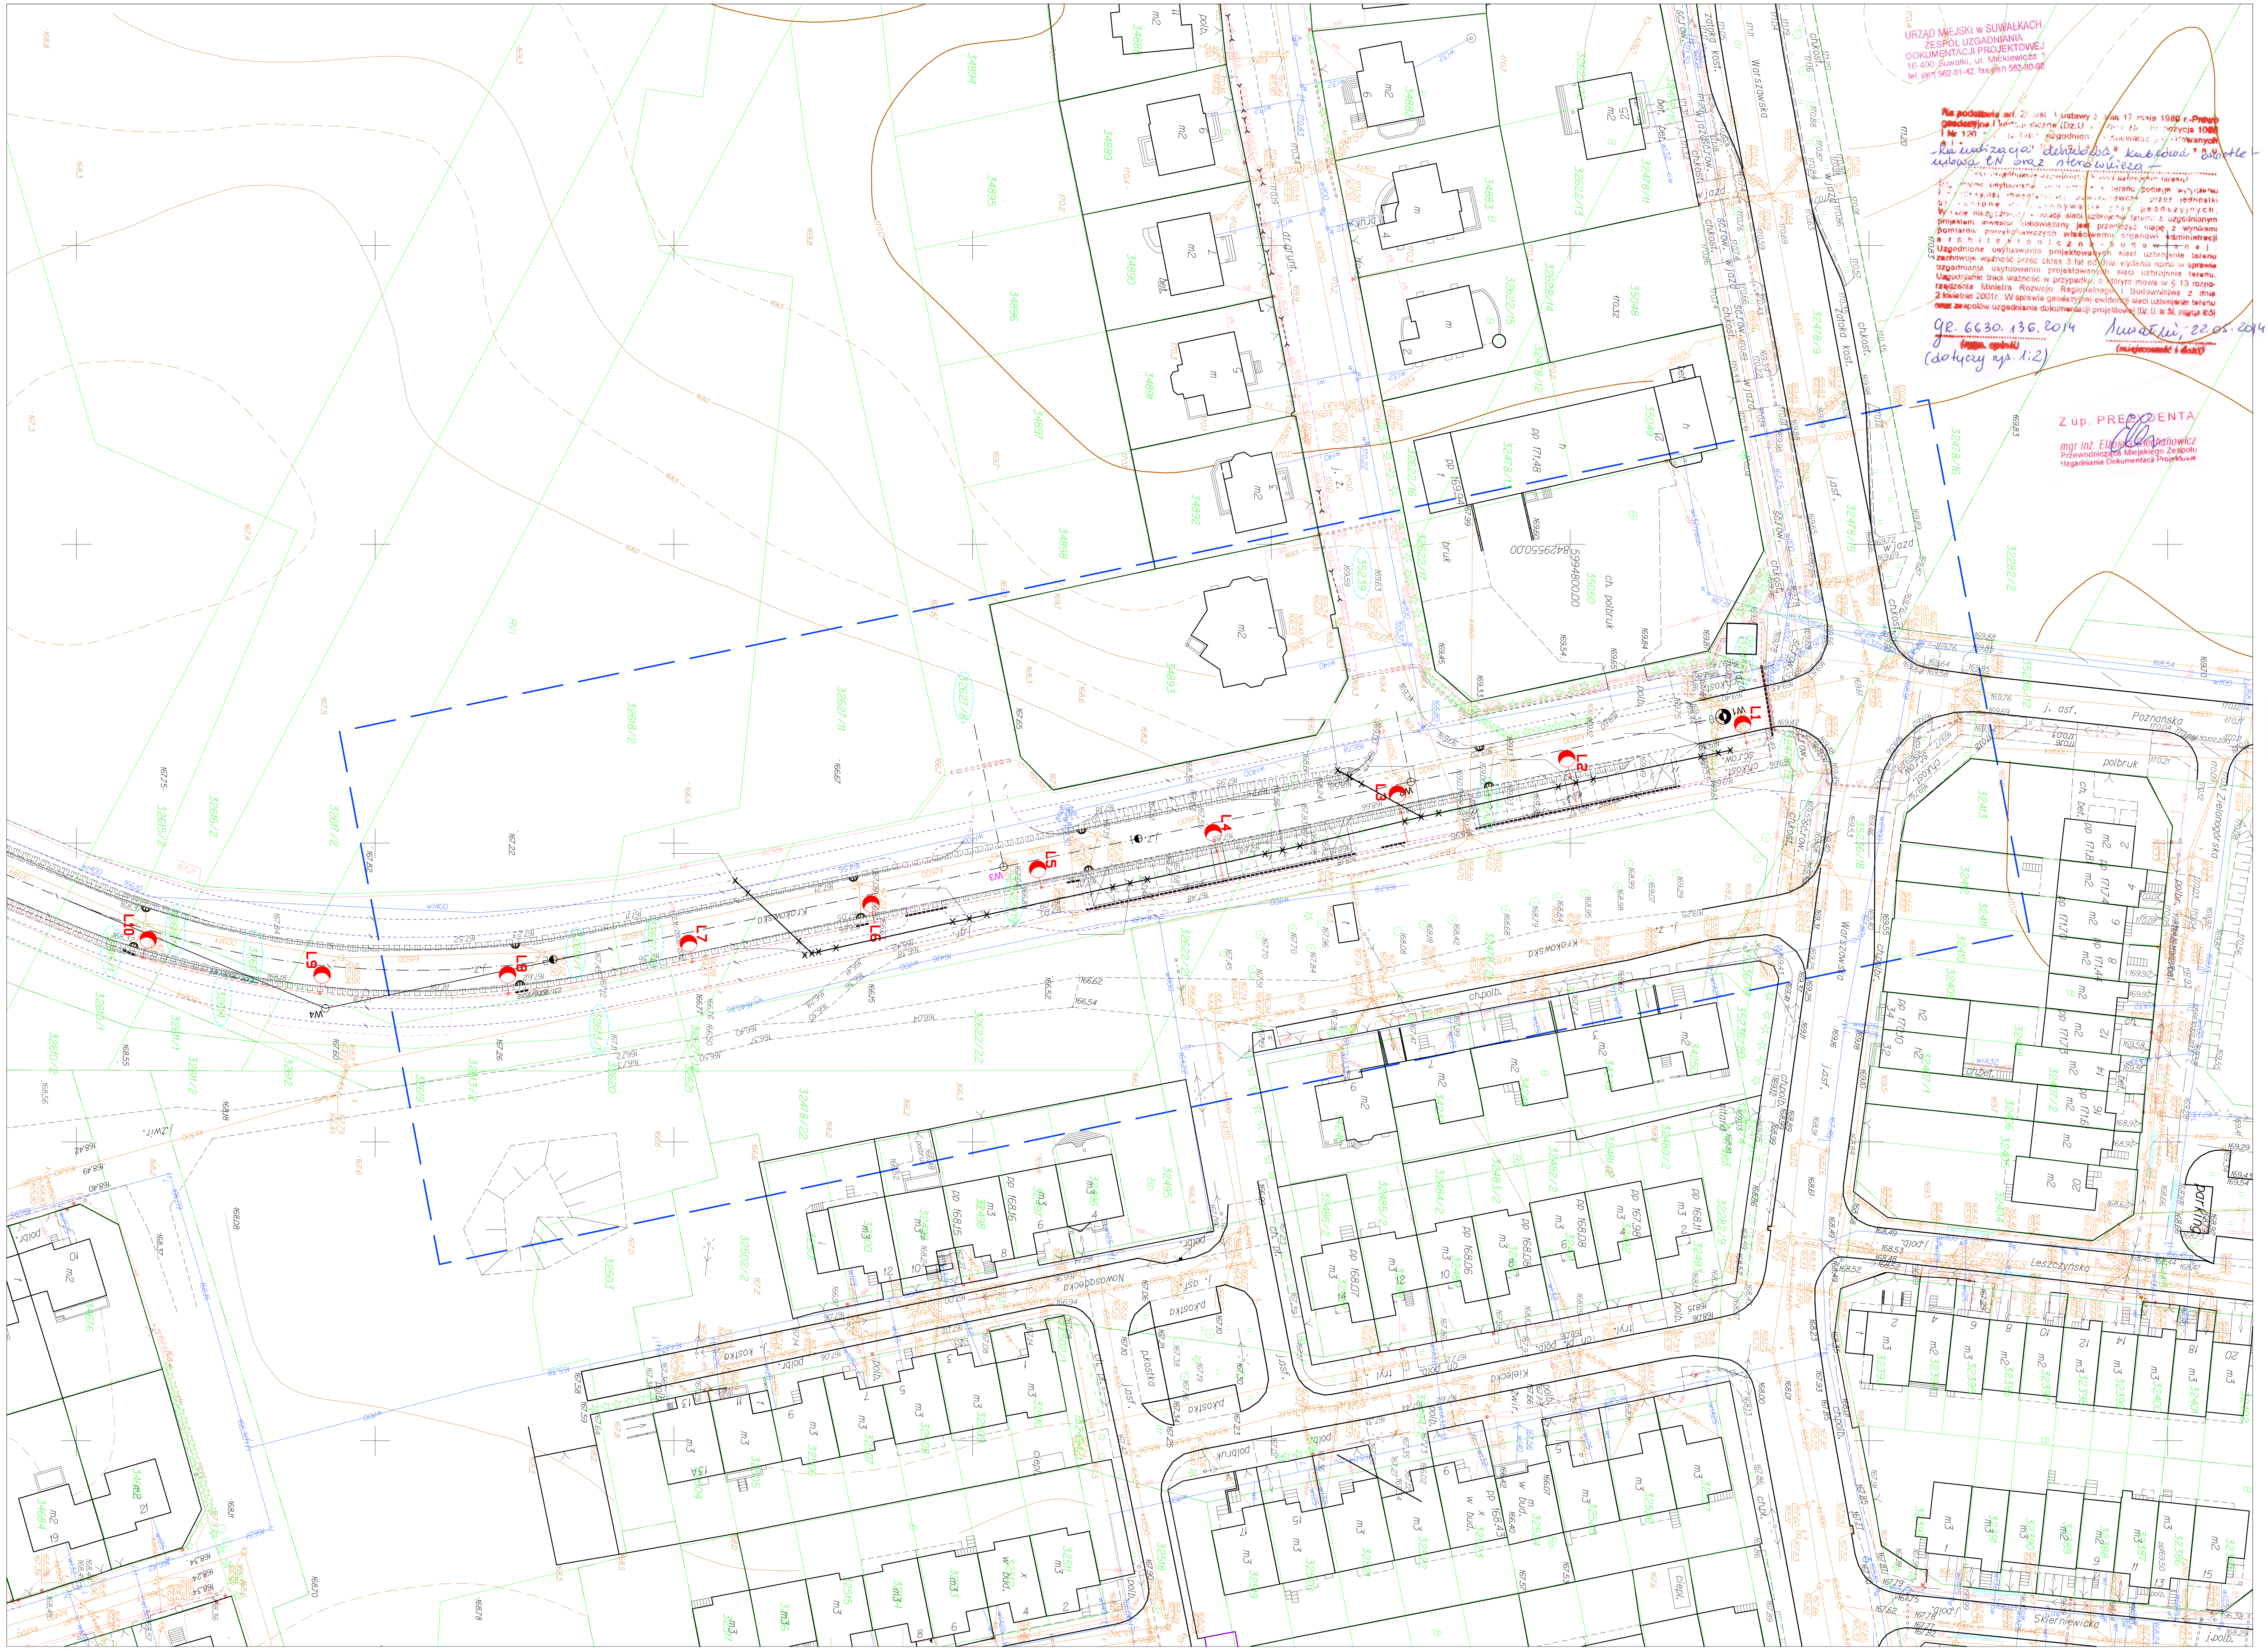

URZĄD MIEJSKI w SUWAŁKACH
ZESPÓŁ UZGADNIANIA
DOKUMENTACJI PROJEKTOWEJ
16-400 Suwałki, ul. Mickiewicza 1
tel. (087) 562-81-42, fax (087) 562-80-98

Na podstawie art. 28 ust. 1 ustawy z dnia 17 maja 1989 r.-Prawo geodezyjne i kartograficzne (Dz.U. [illegible] Nr 120 [illegible] pozycja 1068 [illegible] uzgodnienie usytuowania projektowanych sieci uzbrojenia terenu:

-kanalizacja deszczowa, kablowa oświetleniowa EN oraz sterowiecza-

[illegible] uzbrojenia terenu [illegible] terenu podlega wyłączeniu [illegible] inwentaryzacji powykonawczej przez jednostki [illegible] wykonywania prac geodezyjnych. W razie niezgodności [illegible] lokalizacji sieci uzbrojenia terenu z uzgodnionym projektem inwestor zobowiązany jest przedłożyć mapę z wynikami pomiarów powykonawczych właściwemu organowi administracji architektoniczno-budowlanej. Uzgodnione usytuowania projektowanych sieci uzbrojenia terenu zachowuje ważność przez okres 3 lat od dnia wydania opinii w sprawie uzgadniania usytuowania projektowanych sieci uzbrojenia terenu. Uzgodnienie traci ważność w przypadku, o którym mowa w § 13 rozporządzenia Ministra Rozwoju Regionalnego i Budownictwa z dnia 2 kwietnia 2001r.. W sprawie geodezyjnej ewidencji sieci uzbrojenia terenu oraz zespołów uzgadniania dokumentacji projektowej (Dz. U. nr 38, pozycja 455)

GR.6630.136.2014
(znak opinii)
(dotyczy rys. 1;2)

Suwałki, 22.05.2014 r.
(miejscowość i data)

Z up. PREZYDENTA
mgr inż. Elżbieta Ciechanowicz
Przewodnicząca Miejskiego Zespołu
Uzgadniania Dokumentacji Projektowe

PWiK w Suwałkach Sp. z o.o.
uzgadnia trasę:
- sieci*: ~~wodociągowej*~~,
~~kanalizacji sanitarnej~~ / deszczowej*,
- ~~przyłącza*: wodociągowego*~~,
~~kanalizacji sanitarnej / deszczowej*~~

13.05.2014
data

KIEROWNIK
działu technicznego
podpis
mgr inż. Agnieszka Maziarz

PWiK w Suwałkach Sp. z o.o.
uzgadnia trasę:
kablowej linii oświetlenia ulicznego
w zakresie skrzyżowań i zbliżeń z istniejącą siecią wodociągową oraz kanalizacji sanitarnej / deszczowej

13.05.2014 r.
data

KIEROWNIK
działu technicznego
podpis
mgr inż. Agnieszka Maziarz

Projekt budowlany/wykonawczy:
.....
Został uzgodniony przez PEC Suwałki Spółka z o.o. z poniższymi wymaganiami i zastrzeżeniami:
I. Inwestor jest zobowiązany:
1) Powiadomić PEC w Suwałki Sp. z o.o. w formie pisemnej, o rozpoczęciu robót ziemnych, min. 5 dni przed ich planowanym rozpoczęciem.
2) Roboty ziemne w pobliżu sieci cieplnych przeprowadzać ręcznie bez użycia sprzętu mechanicznego oraz każdorazowo umożliwić upoważnionemu pracownikowi PEC Suwałki Sp. z o.o. Sprawdzenie na miejscu budowy, czy roboty w pobliżu sieci cieplnych są prowadzone zgodnie z uzgodnionym projektem.
3) zgłosić, w formie pisemnej, PEC Suwałki Sp. z o.o. zakończenie robót przed zasypaniem wykopów i umożliwić upoważnionemu pracownikowi PEC Suwałki Sp. z o.o. sprawdzenie na budowie wykonanych prac zgodnie z uzgodnionym projektem.
4) ponosić koszty przebudowy sieci cieplnej, jeśli wynika to z projektu budowlanego.
5) przedłożyć inwentaryzację geodezyjną powykonawczą dla PEC Suwałki Sp. z o.o. w terminie 30 dni od zakończenia robót.
6) prowadzić prace w sposób wykluczający możliwość uszkodzenia urządzeń PEC Suwałki Sp. z o.o. i powstania awarii.
7) natychmiast powiadomić PEC Suwałki Sp. z o.o. o odkryciu lub uszkodzeniach sieci cieplnej (tel. 993; 601 259 297; 697 702 570).
II. Inne wymagania bez uwag

Suwałki, dnia 2014.05.07

Dyrektor ds. eksploatacji
mgr inż. Karol K. Wandzioch

Przedsiębiorstwo Energetyki Cieplnej
w Suwałkach Spółka z o.o.
16-400 Suwałki, ul. Przemysłowa 6A
KRS 0000030440 NIP 844-000-41-53
tel. centr. (87) 562 99 93, [illegible] (87) 562 99 04
fax (87) 562 99 50

Uzgodniono w ZS Suwałki plan zagospodarowania terenu z uwagą
1. Orientacyjne trasy linii energetycznych istniejących naniesiono kolorem .... przed przystąpieniem do robót ustalić dokładne położenie kabli oraz zgłosić się do ZS Suwałki w celu uzyskania informacji o ewentualnych zmianach jakie zaistniały w lokalizacji linii energetycznych na danym terenie.
2. Prace w pobliżu linii kablowych wykonywać sposobem ręcznym, zabezpieczyć kable przed uszkodzeniem mechanicznym.
3. W przypadku uszkodzenia kabli wykonawca zostanie obciążony kosztami naprawy oraz wartością niedostarczonej energii elektrycznej.
4. Skrzyżowanie i zbliżenie z kablami energetycznymi wykonywać zgodnie z obowiązującymi normami i przepisami.
5. Na istniejące linie kablowe SN-20kV i nN-0,4kV w miejscu skrzyżowania z projektowaną siecią założyć przepusty dwudzielne ochronne.
6. Prace na w/w liniach wykonywać po całkowitym wyłączeniu spod napięcia po wcześniejszym uzgodnieniu i nadzorem ZS Suwałki.
7. Miejsca założenia przepustów zgłosić do odbioru technicznego przed zasypaniem.

Suwałki dn. 2014 -05- 16

Uzgodnienie Nr. 100/05/2014

PGE Dystrybucja S.A.
Oddział Białystok
Rejon Energetyczny Suwałki
16-400 Suwałki, ul. Piaskowa 1
tel. 85 676 65 00, fax 85 676 65 09

Specjalista ds. sieci
Aleksy Perestret
upr. proj. i bud. nr SUW 183/78, 71/82, 38/89

Polska Spółka Gazownictwa sp. z o.o.
Oddział w Warszawie
ul. Krucza 6/14, 00-537 Warszawa
Zakład w Białymstoku
Rejon Dystrybucji Gazu w Suwałkach
ul. Nowomiejska 7, 16-400 Suwałki
tel. 87 565 88 25, fax 87 565 88 25
NIP 525 24 96 411
KRS 0000374001, REGON 142 739 519

Rejon Dystrybucji Gazu Suwałki
Projekt uzgadnia
Nr Rej. 9TS 17 / 2014
pod n/w warunkami
Suwałki, dnia 07.05 2014 r.
-108-

KIEROWNIK
REJONU DYSTRYBUCJI GAZU SUWAŁKI
Jan Szarski
-20-

LEGENDA :

PROJEKTOWANE

- - - - - -	- doziemna linia oświetlenia ulicznego YAKXS 4x50mm2, l=643(755)m wg. odrębnego opracowania
L2	- latarnia oświetlenia ulicznego wg. odrębnego opracowania
=========	- rura osłonowa typu DVR lub SRS wg. odrębnego opracowania
-x-x-x-	- linia oświetleniowa do demontażu 4x50+1x35mm2

ISTNIEJĄCE

○ Di2	- studnia kanalizacji deszczowej
	- napowietrzna linia nn z oświetleniem ulicznym

Inwestor / Zamawiajacy:	Gmina Miasto Suwałki ul. Mickiewicz 1, 16-400 Suwałki		Rys. nr 1/1
Nazwa Zadania/ Obiekt:	„Rozbiórka odcinka istniejącej napowietrznej linii nn oświetlenia ulicznego przy ulicy Krakowskiej w Suwałkach”.		
Etap realizacyjny:	Projekt Rozbiórkowy		
Nr ew. dz.:	32478/20, 32622/19, 32627/10		skala 1:500
Rysunek:	Plan zagospodarowania terenu		
Branża Elektryczna — Projektował:	mgr inż. Tomasz Wojszko upr. projektanta nr SUW-14/93	Podpis:	
Sprawdził:	mgr inż. Mieczysław Modzelewski nr upr. projektanta SUW - 20/90	Podpis:	
Opracowanie:	mgr inż. Andrzej Giczewski	Podpis:	
	mgr inż. Marcin Walicki	Podpis:	

Przedsiębiorstwo Projektowo - Usługowe
Pro-MaxEl
mgr inż. Marcin Walicki

16-300 Augustów, ul. Elizy Orzeszkowej 5
tel.: 881 217 136, 602 276 220
e-mail: marcinwalicki@wp.pl
www.pro-maxel.pl

Projekt został opracowany w programie Bricscad V12 licencjonowany dla Pro - MaxEl nr licencji 135835, 135834

MAPA DO CELÓW PROJEKTOWYCH

Miejscowość		Suwałki
Jednostka ewidencyjna	identyfikator	206301_1
	nazwa	M.Suwałki
Obręb ewidencyjny	identyfikator	206301_1.07
	nazwa	Obręb Nr 07
Nazwa układu współrzędnych	prostokątnych płaskich	2000/8
	wysokości	Kronsztadt 60
Oznaczenie granic obszaru, który był przedmiotem aktualizacji		— — —
Służebności gruntowe mające wpływ na zagospodarowanie gruntów zlokalizowanych w granicch projektowanej inwestycji *)		— — —

Skala mapy	1:500
Oznaczenie kancelaryjne zgłoszenia pracy geodezyjnej	GR.6640.205.2014
Data opracowania mapy:	20/03/2014


mgr inż. Michał Ugniewski
zezw. PUNU nr 278723/01
16-400 Suwałki, ul. Kasztanowa 10A/14
tel. 0 603 833 822

Nazwa/imię i nazwisko wykonawcy i podpis osoby reprezentującej wykonawcę

Geodeta Uprawniony
Świadectwo GUGiK nr 20178
mgr inż. Michał Ugniewski
16-400 Suwałki, ul. Kasztanowa 10A/14
tel. 0 603 833 822

Imię i nazwisko, nr uprawnień i podpis geodety uprawnionego, który opracował mapę

Wykonanie niniejszej mapy nie było poprzedzone ustaleniami dotyczącymi ewentualnych służebności gruntowych obciążających grunty położone w granicach projektowanej inwestycji budowlanej

*) Należy podać skrócony opis służebności gruntowej wraz ze sposobem jej oznaczenia na mapie, a w przypadku, kiedy nie wykonano ustalenia obciążenia służebnościami- zamieścić stosowną informację.

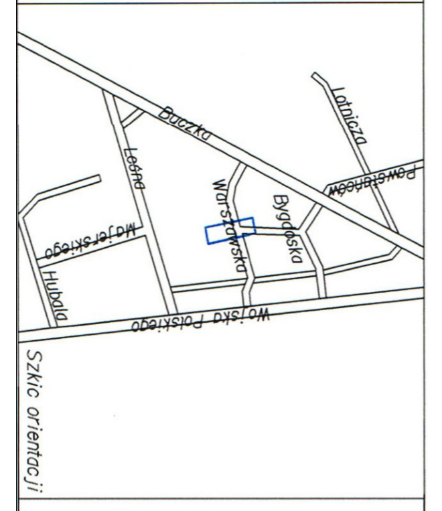

Szkic orientacji

Poświadcza się, że niniejszy dokument został opracowany w wyniku prac geodezyjnych i kartograficznych, których rezultaty zawiera operat techniczny wpisany do ewidencji materiałów państwowego zasobu geodezyjnego i kartograficznego

Organ prowadzący państwowy zasób geodezyjny i kartograficzny	PREZYDENT MIASTA SUWAŁK
Identyfikator ewidencyjny materiału zasobu - operatu technicznego	P.2063.2014.213
Data wpisania operatu technicznego do ewidencji materiałów zasobu	26.03.2014
Imię, nazwisko i podpis osoby reprezentującej organ	Mirosława Kubicka