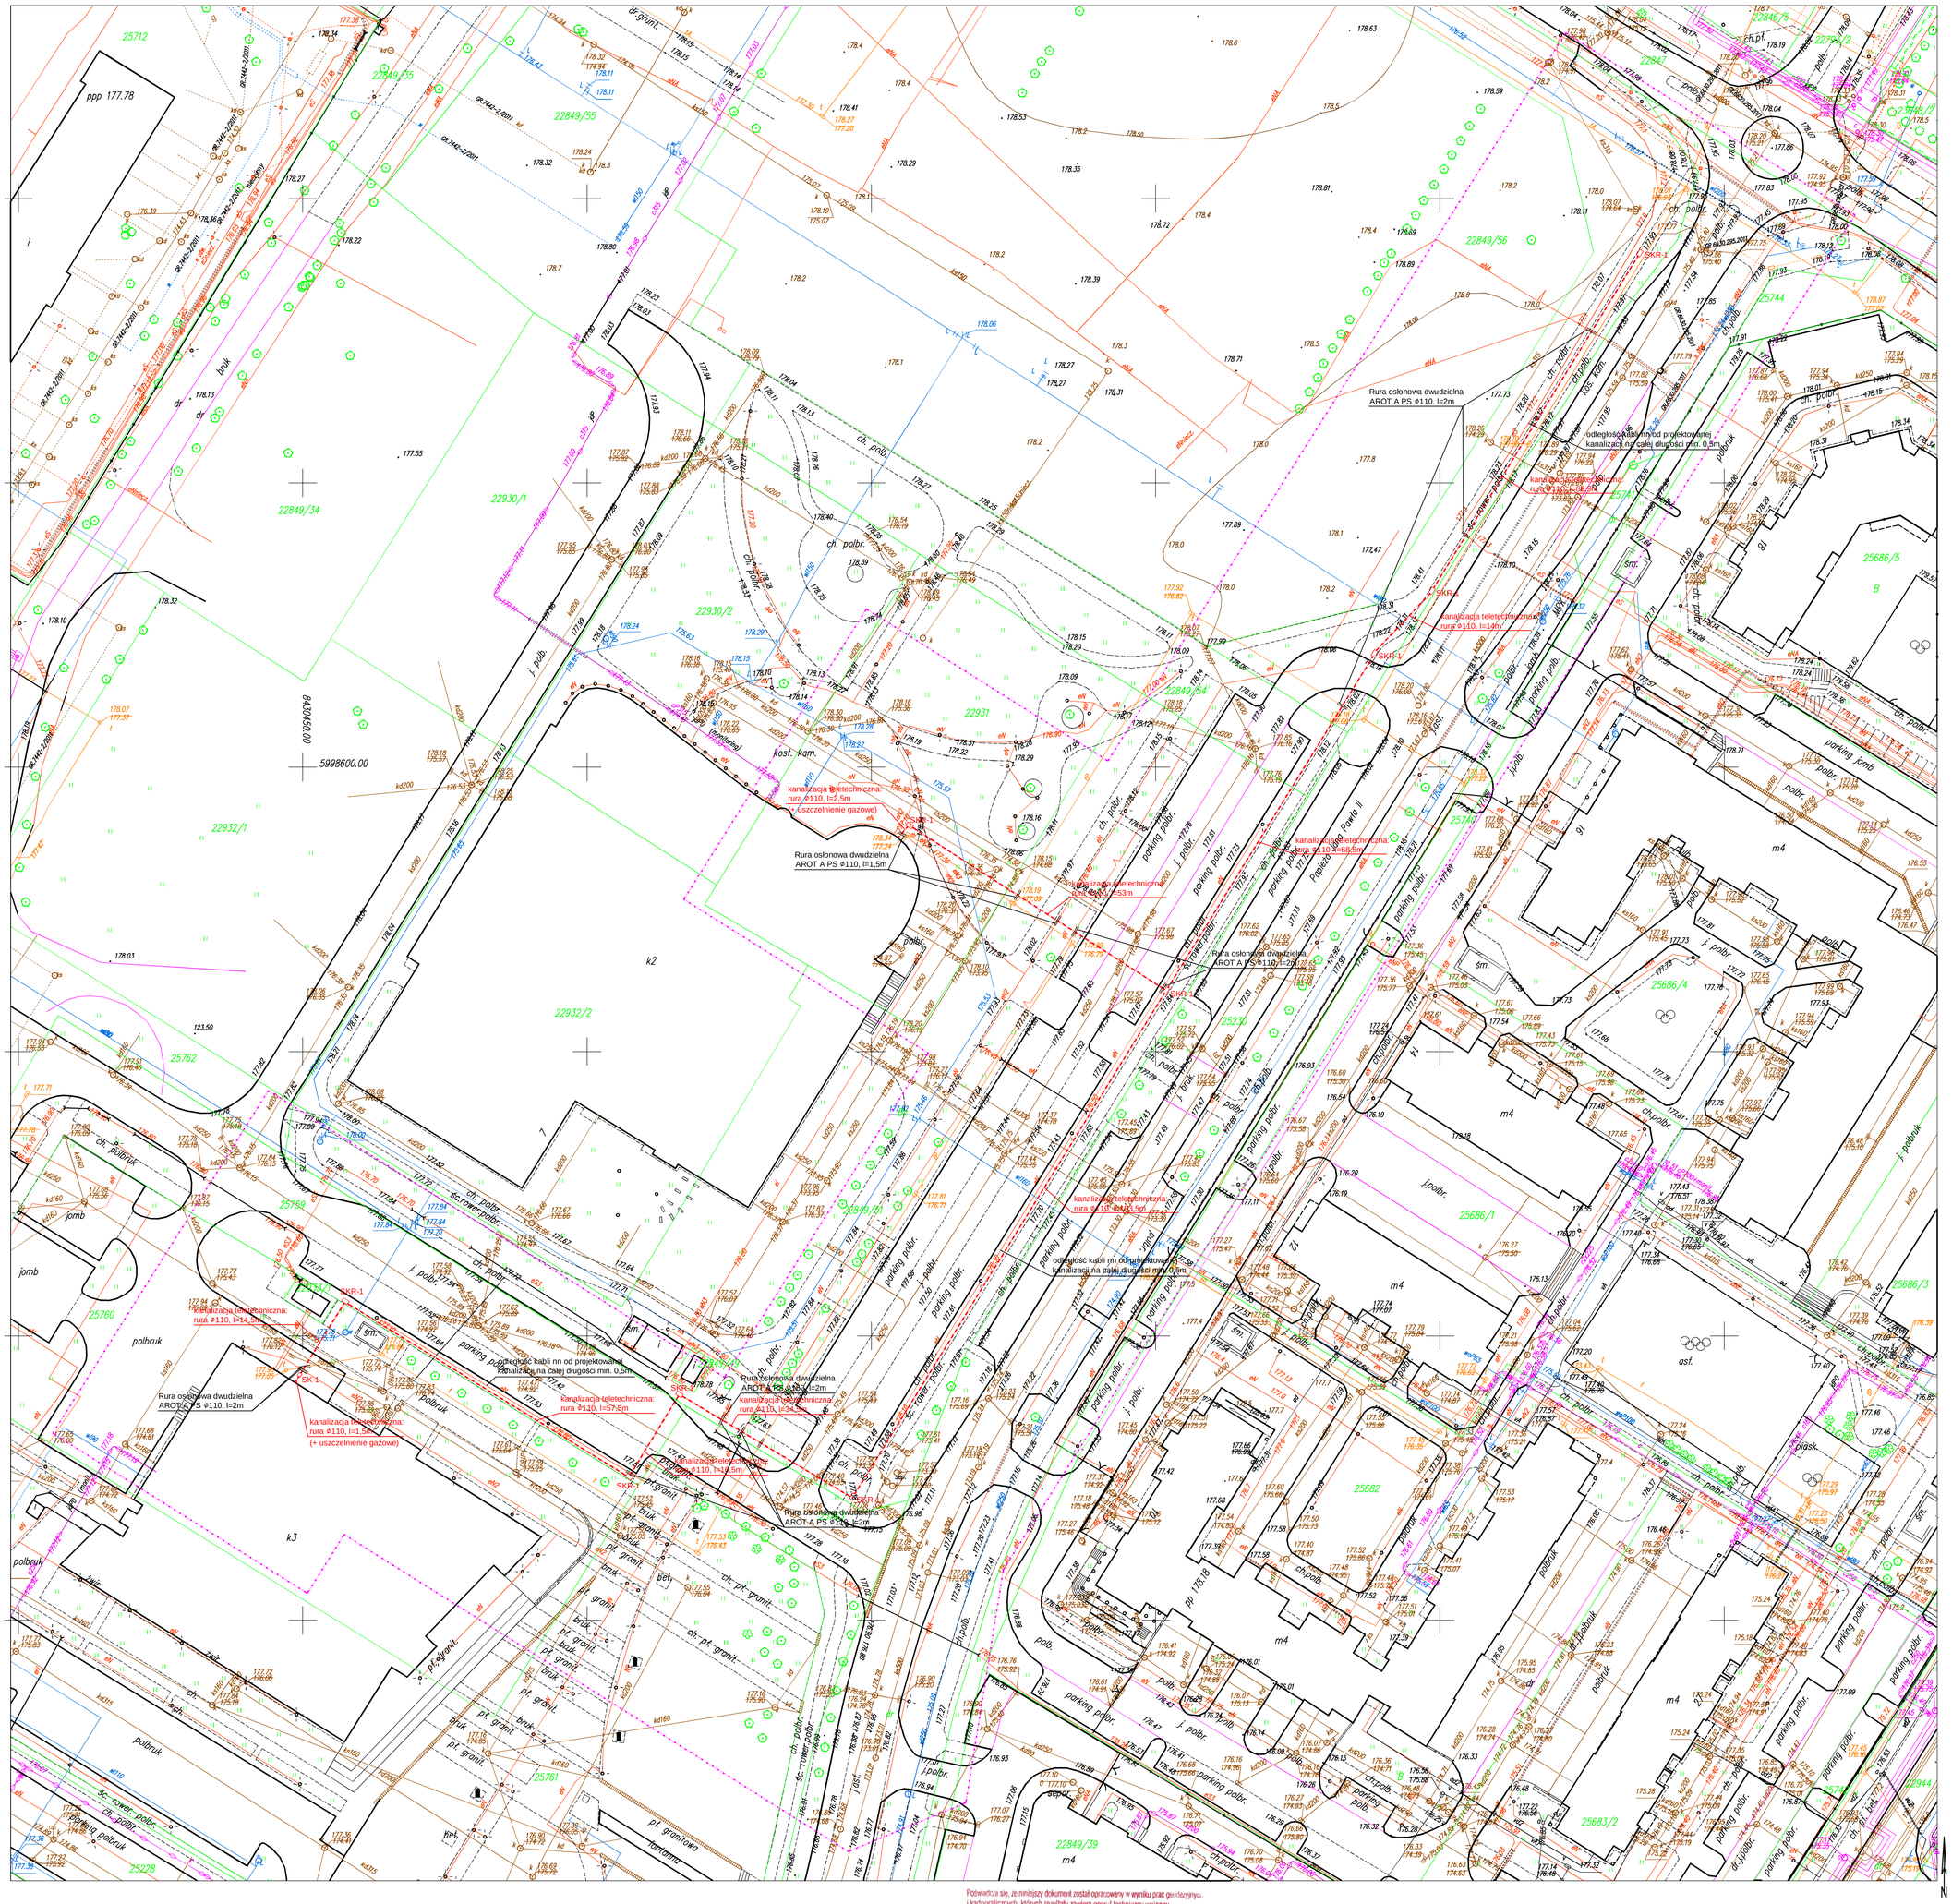

MAPA DO CELÓW PROJEKTOWYCH		
Miejscowość		Suwałki
Jednostka ewidencyjna	identyfikator	206301_1
	nazwa	M. Suwałki
Obręb ewidencyjny	identyfikator	206301_1.04
	nazwa	Obręb Nr 04
Nazwa układu współrzędnych	prostokątnych płaskich	2000/8
	wysokości	Kronsztadt 60
Oznaczenie granic obszaru, który był przedmiotem aktualizacji		
Służebności gruntowe mające wpływ na zagospodarowanie gruntów zlokalizowanych w granicach projektowanej inwestycji *)		

Skala mapy	1 : 500
Oznaczenie kancelaryjne zgłoszenia pracy geodezyjnej	GR.6640.97.2014
Data opracowania mapy:	15/02/2014

GEOINWEST Artur Wasilewski

GEOINWEST GEODETA UPRAWNIONY
Artur Wasilewski
Upr. Ośrodka Geodezji Kraju 19758
16-400 Suwałki, ul. Młynarskiego 6/21
NIP 844-175-61-80, REGON 200243370
tel. 693-855-949, e-mail: ar_geo@wp.pl mgr inż. Artur Wasilewski

Nazwa/imię i nazwisko wykonawcy i podpis osoby reprezentującej wykonawcę

Imię i nazwisko, nr uprawnień i podpis geodety uprawnionego, który opracował mapę

Wykonanie niniejszej mapy nie było poprzedzone ustaleniami dotyczącymi ewentualnych służebności gruntowych obciążających grunty położone w granicach projektowanej inwestycji budowlanej

*) Należy podać skrótowy opis służebności gruntowej wraz ze sposobem jej oznaczenia na mapie, a w przypadku, kiedy nie wykonano ustaleń obciążenia służebnościami - zamieścić stosowną informację.

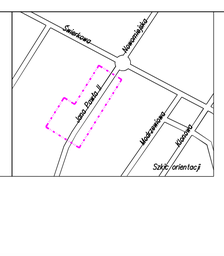

Poświadcza się, że niniejszy dokument został opracowany w wyniku prac geodezyjnych i kartograficznych, których rezultaty zawiera operat techniczny wpisany do ewidencji materiałów państwowego zasobu geodezyjnego i kartograficznego

Organ prowadzący państwowy zasób geodezyjny i kartograficzny: PREZYDENT MIASTA SUWAŁK

Identyfikator ewidencyjny materiału zasobu - operatu technicznego: P.2063.2014.188

Data wpisania operatu technicznego do ewidencji materiałów zasobu: 21.02.2014

Imię, nazwisko i podpis osoby reprezentującej organ: POWINSPEKTOR Mirosława Kubicka

Orange Polska S.A.
Dostarczanie i Serwis Usług
Dział Ewidencji i Zarządzania Danymi
o Infrastrukturze G-Olsztyn
Ldz. 32445/TOOR/OLL/W/2014 z dnia 20[illegible] r.
Uzgodniono z zastrzeżeniem uwag: 32445/TOOR/OLL/W/2014
Wg przekazanego załącznika
Olsztyn 15-062/14 Paweł Bujko
Miejscowość Data Podpis

PWiK w Suwałkach Sp. z o.o.
uzgadnia trasę
monitoringu miejskiego
w Suwałkach
w zakresie skrzyżowań i zbliżeń z istniejącą siecią wodociągową oraz kanalizacji sanitarnej / deszczowej
4.06.2014 data
K.I.E.R.O.W.
działu techn.
mgr inż. Agnieszka Maciarz

DYREKTOR
mgr inż. Tomasz Łazarski
Zarząd Dróg i Zieleni w Suwałkach
Uzgodniono z uwzględnieniem uwag zawartych w piśmie z dnia 28.02.2014
Znak DIK/5550-188/14/45 z 12.03.2014
Suwałki dnia 28.05.2014

Uzgodnienie dotyczy rys nr:
E-01a, E-01b, E-02, E-03, E-04,
E-05, E-06, E-07, E-08, E-09, E-10,
E-11, E-12, E-13, E-14, E-15

Projekt budowlany/wykonawczy:

Został uzgodniony przez PEC Suwałki Spółka z o.o. z poniższymi wymaganiami i ostrzeżeniami:
1. Inwestor jest zobowiązany:
1) Powiadomić PEC w Suwałki Sp. z o.o. w formie pisemnej,
- o rozpoczęciu robót ziemnych, min. 5 dni przed ich planowanym rozpoczęciem,
2) Roboty ziemne w pobliżu sieci cieplnych przeprowadzić ręcznie bez użycia sprzętu mechanicznego oraz kładzeniu umożliwić sprawdzenie przez PEC Suwałki Sp. z o.o. Sprawdzenie na miejscu budowy, czy roboty w pobliżu sieci cieplnych są prowadzone tędy jak w zatwierdzonym projektem.
3) zgłosić, w formie pisemnej, PEC Suwałki Sp. z o.o. zakończenie robót przed zasypaniem wykonów i umożliwić upoważnionemu pracownikowi PEC Suwałki Sp. z o.o. sprawdzenie wykonanych prac zgodnie z uzgodnionym projektem.
4) ponosić koszty przebudowy sieci cieplnej, jeśli wynika to z projektu budowlanego;
5) przedłożyć inwentaryzację geodezyjną powykonawczą dla PEC Suwałki Sp. w terminie 30 dni od zakończenia robót.
6) prowadzić prace w sposób wykluczający możliwość uszkodzenia urządzeń PEC Suwałki Sp. z o.o. i powstania awarii.
7) natychmiast powiadomić PEC Suwałki Sp. z o.o. o odkryciu lub uszkodzeniu cieplanej (tel. 993 601 259 lub 697 702 570).
II. Inne wymagania
Suwałki, dnia 2014.06.26
Dyrektor ds. eksploatacji
mgr inż. Karol K. Wandziech

PGE Dystrybucja S.A.
Oddział Białystok
Rejon Energetyczny Suwałki
16-400 Suwałki, ul. [illegible]
tel. 85 678 65 00, fax 85 678 65 08
Suwałki plan zabezpieczenia urządzeń Zakładu Dystrybucji Energii Elektrycznej
1. Orientacyjne trasy linii energetycznych istniejących na niniejszego planem sytuacyjnym. Dokładne położenie kabli oraz zgodnie z [illegible] należy uzyskania informacji [illegible] w terenie.
2. W przypadku [illegible] zakłócenia w dostawie energii elektrycznej [illegible] wartością należności [illegible] energii elektrycznej.
3. Skrzyżowania i zbliżenia [illegible] z kablami energetycznymi [illegible] z obowiązującymi [illegible] przepisami [illegible] dwudzielna ochronna [illegible] i NN-0,4kV w miejscu [illegible] sieci należy zabezpieczyć [illegible] przed uszkodzeniem [illegible] przy użyciu sprzętu mechanicznego.
4. Prace ręczne w innych wykonywać po całkowitym wyjaśnieniu [illegible] przy użyciu sprzętu mechanicznego.
5. Miejsce zasypania przepustów [illegible] odbiorcy technicznego [illegible] Suwałki.
Suwałki, dn. 2014.06.26
Zbigniew Zawadzki
Wydział Sieciowego
Specjalista ds. sieci
Ryszard Lenkowski

LEGENDA
RURARZ KANALIZACJI KABLOWEJ, RHDPEp 110/6,3
SKR-1 STUDNIA KANALIZACJI KABLOWEJ
SK-1 STUDNIA KANALIZACJI KABLOWEJ
RURA OSŁONOWA DWUDZIELNA, W KOLORZE CZERWONYM
- DLA INSTALACJI NN AROT A PS 110
- DLA INSTALACJI SN AROT A PS 160

Projekt :	ROZBUDOWA I PRZEBUDOWA MONITORINGU MIEJSKIEGO W SUWAŁK				
Jednostka projektowa:	LC PROJECT ul. Pk. Dąbka 8, 30-732 Kraków kontakt: 794 689 918, lcproject@lcproject.pl				
Inwestor:	Gmina Miasto Suwałki ul. Mickiewicza 1, 16-400 Suwałki				
Historia zmian					
Rev.	Data	Projektował	Sprawdził	Opis	
A	05.2014	Z. ZAWADZKI	R. ŚPITALNIAK	WYDANIE PIERWSZE	
B	07.2014	Z. ZAWADZKI	R. ŚPITALNIAK	WYDANIE DRUGIE	

© 2014. Na ten dokument i informacje w nim zawarte zastrzegamy sobie wszelkie prawa. Powielanie lub udostępnianie osobom trzecim tego dokumentu bez wyraźnej zgody jest surowo zabronione

Projektował	mgr inż. ZBIGNIEW ZAWADZKI nr upr. MAP/0134/PWOT/08	Sprawdził	mgr inż. RYSZARD ŚPITALNIAK nr upr. DT-WBT/0242/03/U	Typ dokumentu	mapa
				Skala	1:500
				Status dokumentu	PROJEKT BUDOWLANY
Tytuł	BUDOWA KANALIZACJI KABLOWEJ NA TERENIE MIASTA SUWAŁKI, DZ. EW. NR: 25760, 25759, 22849/51, 22849/54, 22849/55			Nr archiwalny	SOK, Aquapark
				Data	07.2014
				Rev.	B